
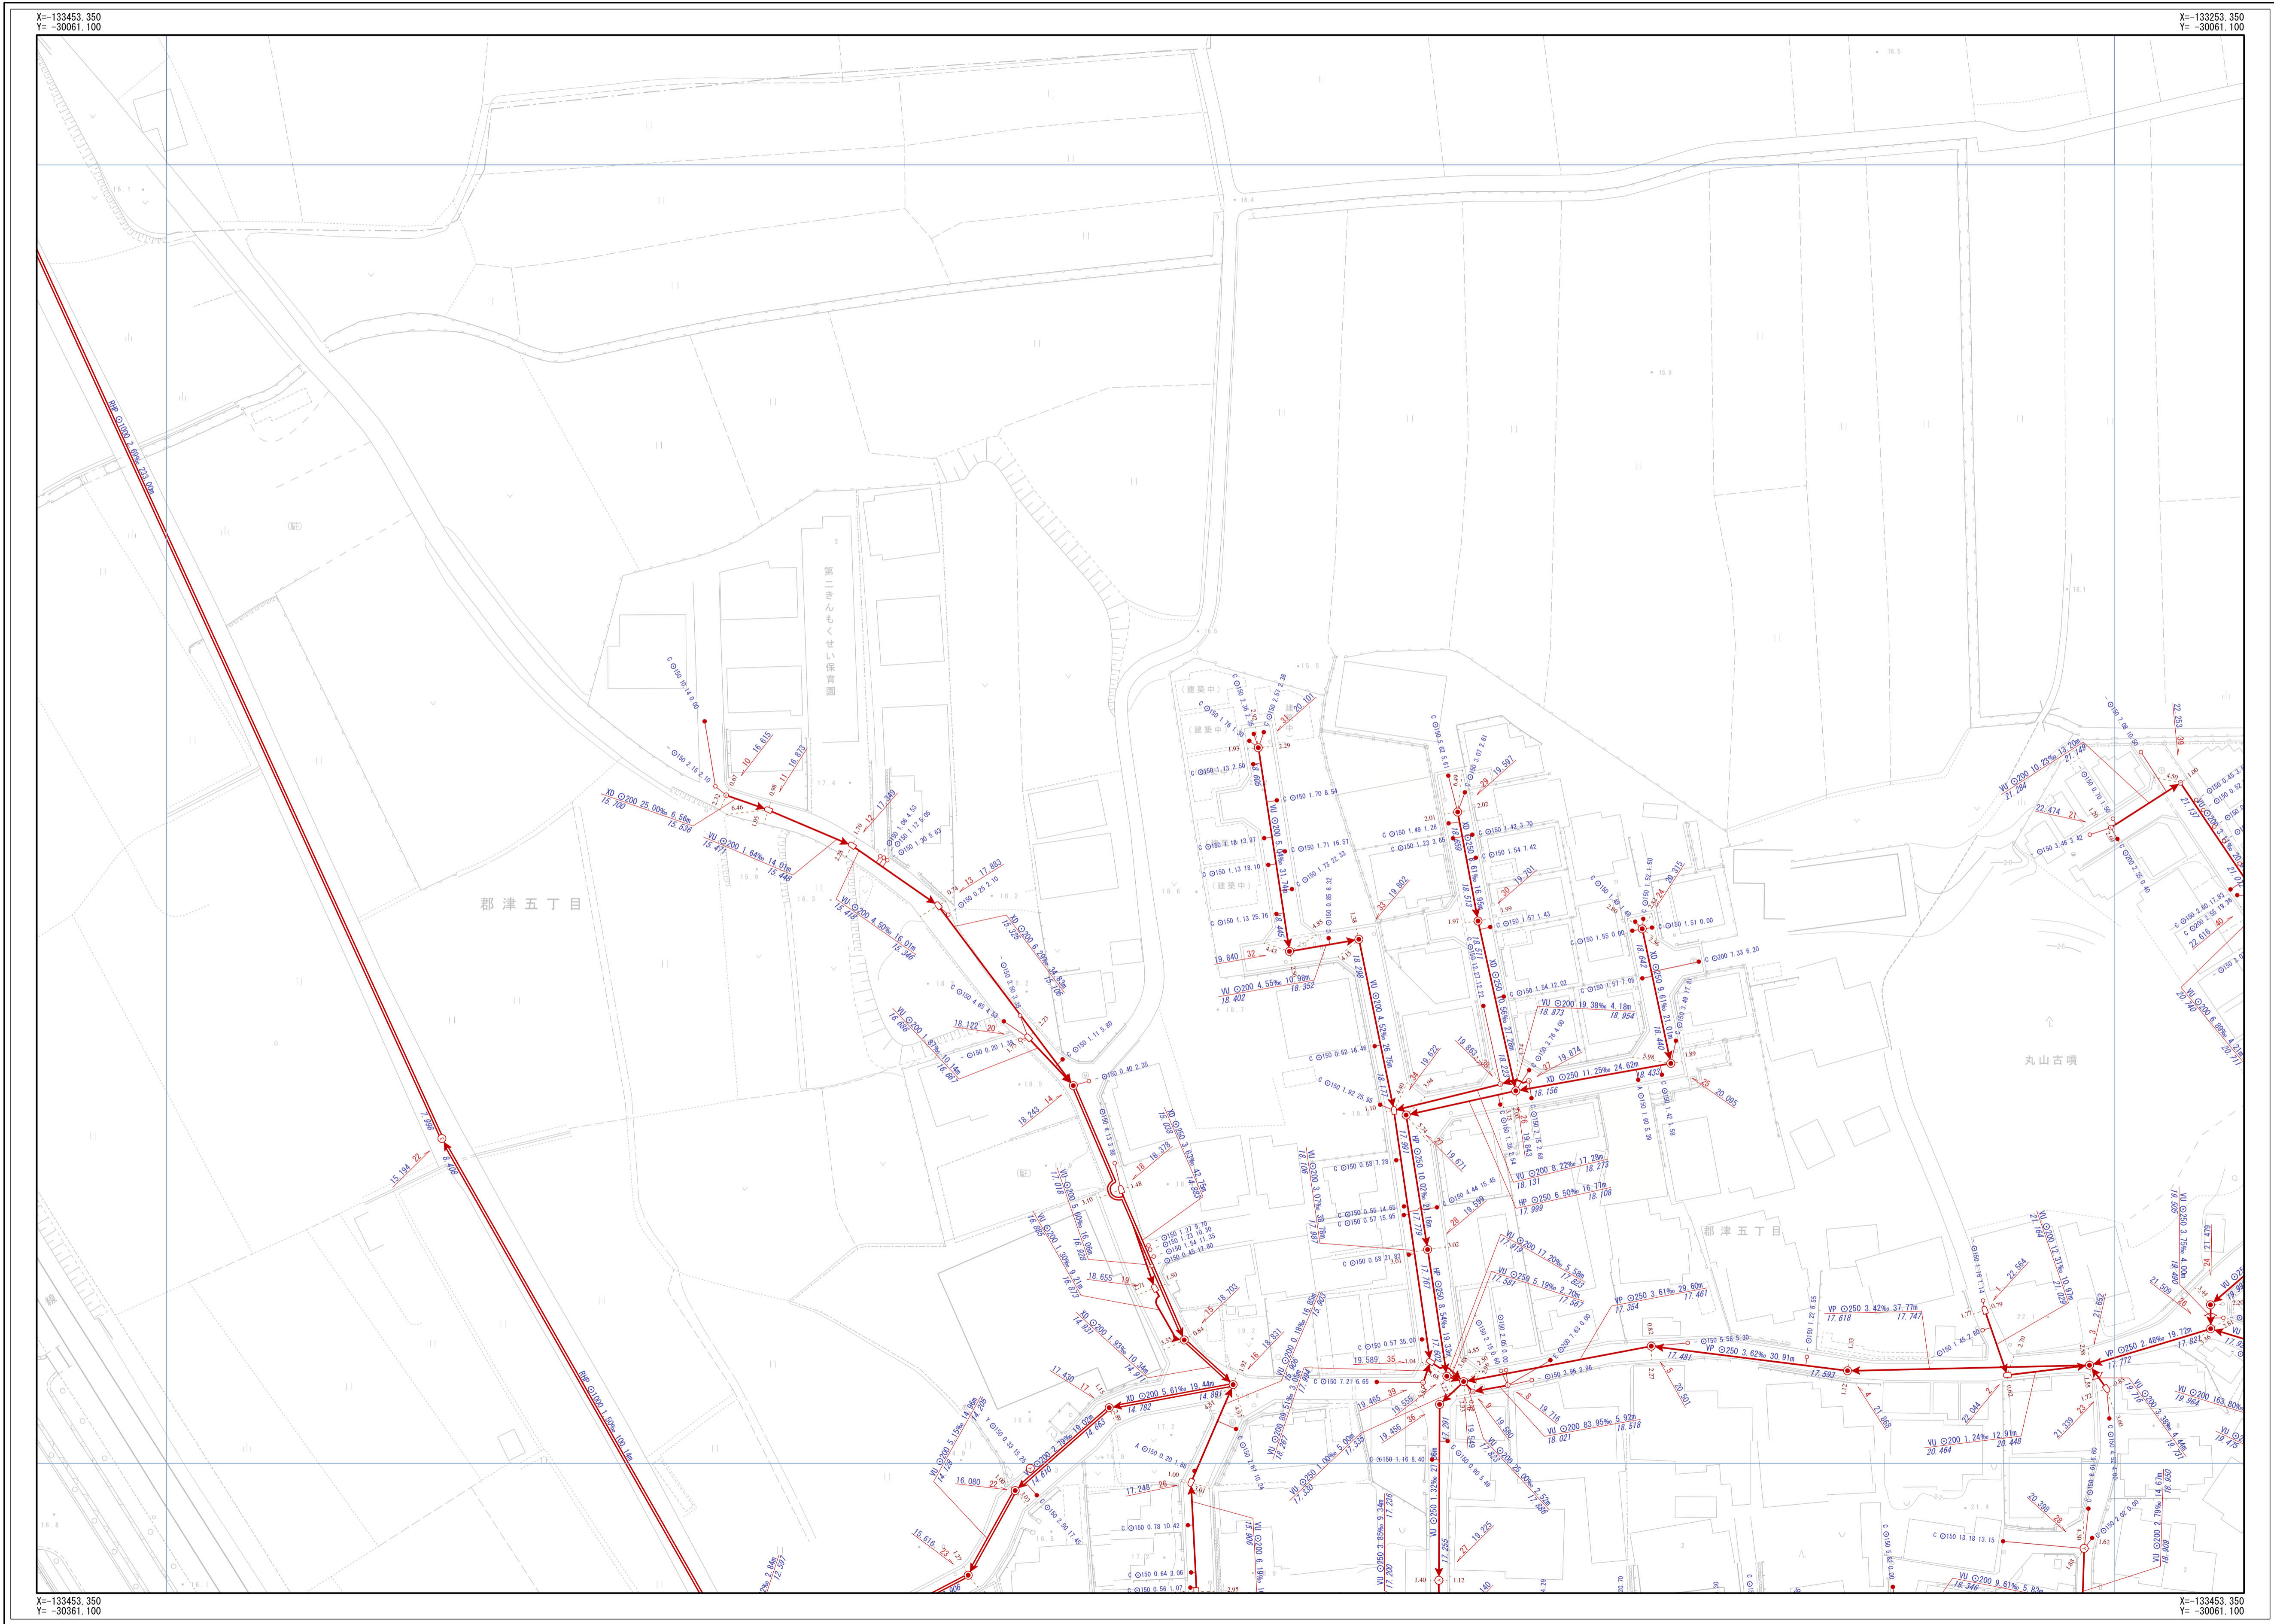


交野市下水道台帳

図面番号 D-04

C-03	D-03	E-03
C-04	D-04	E-04
C-05	D-05	E-05

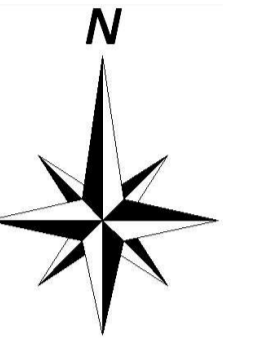

交野市都市整備部下水道課

凡 例	
記号	名 称
	幹線管渠
	枝線管渠
	交野市管理
	個人管理
	大阪府管理
	他市管理
	延長管渠
	副管

人 孔	
	1号人孔
	2号人孔
	3号人孔
	100号人孔

中継ポンプ	
	マンホールポンプ
	マンホールポンプ

注 意	
	Aφ200
	Bφ300
	Cφ350
	Dφ400
	Eφ450
	Fφ500
	aφ150
	bφ250
	Z
	未分類
	現場不明
	キャップ止
	不明
	ポンプ側

人 孔 属 性	
	人孔番号
	51 24.768
	管渠属性
	管材質
	管径
	勾配
	区間距離
	VU Ø200 11.62‰ 19.45m
	23.559
	23.785
	下流管底高
	上流管底高
	管材質
	管径
	勾配
	区間距離
	VU Ø200 11.62‰ 19.45m
	23.559
	23.785
	下流管底高
	上流管底高
	取付管属性
	管径
	取付管延長
	追加距離
	Ç Ø150 0.68 10.50
	赤字形式記

1/500

