
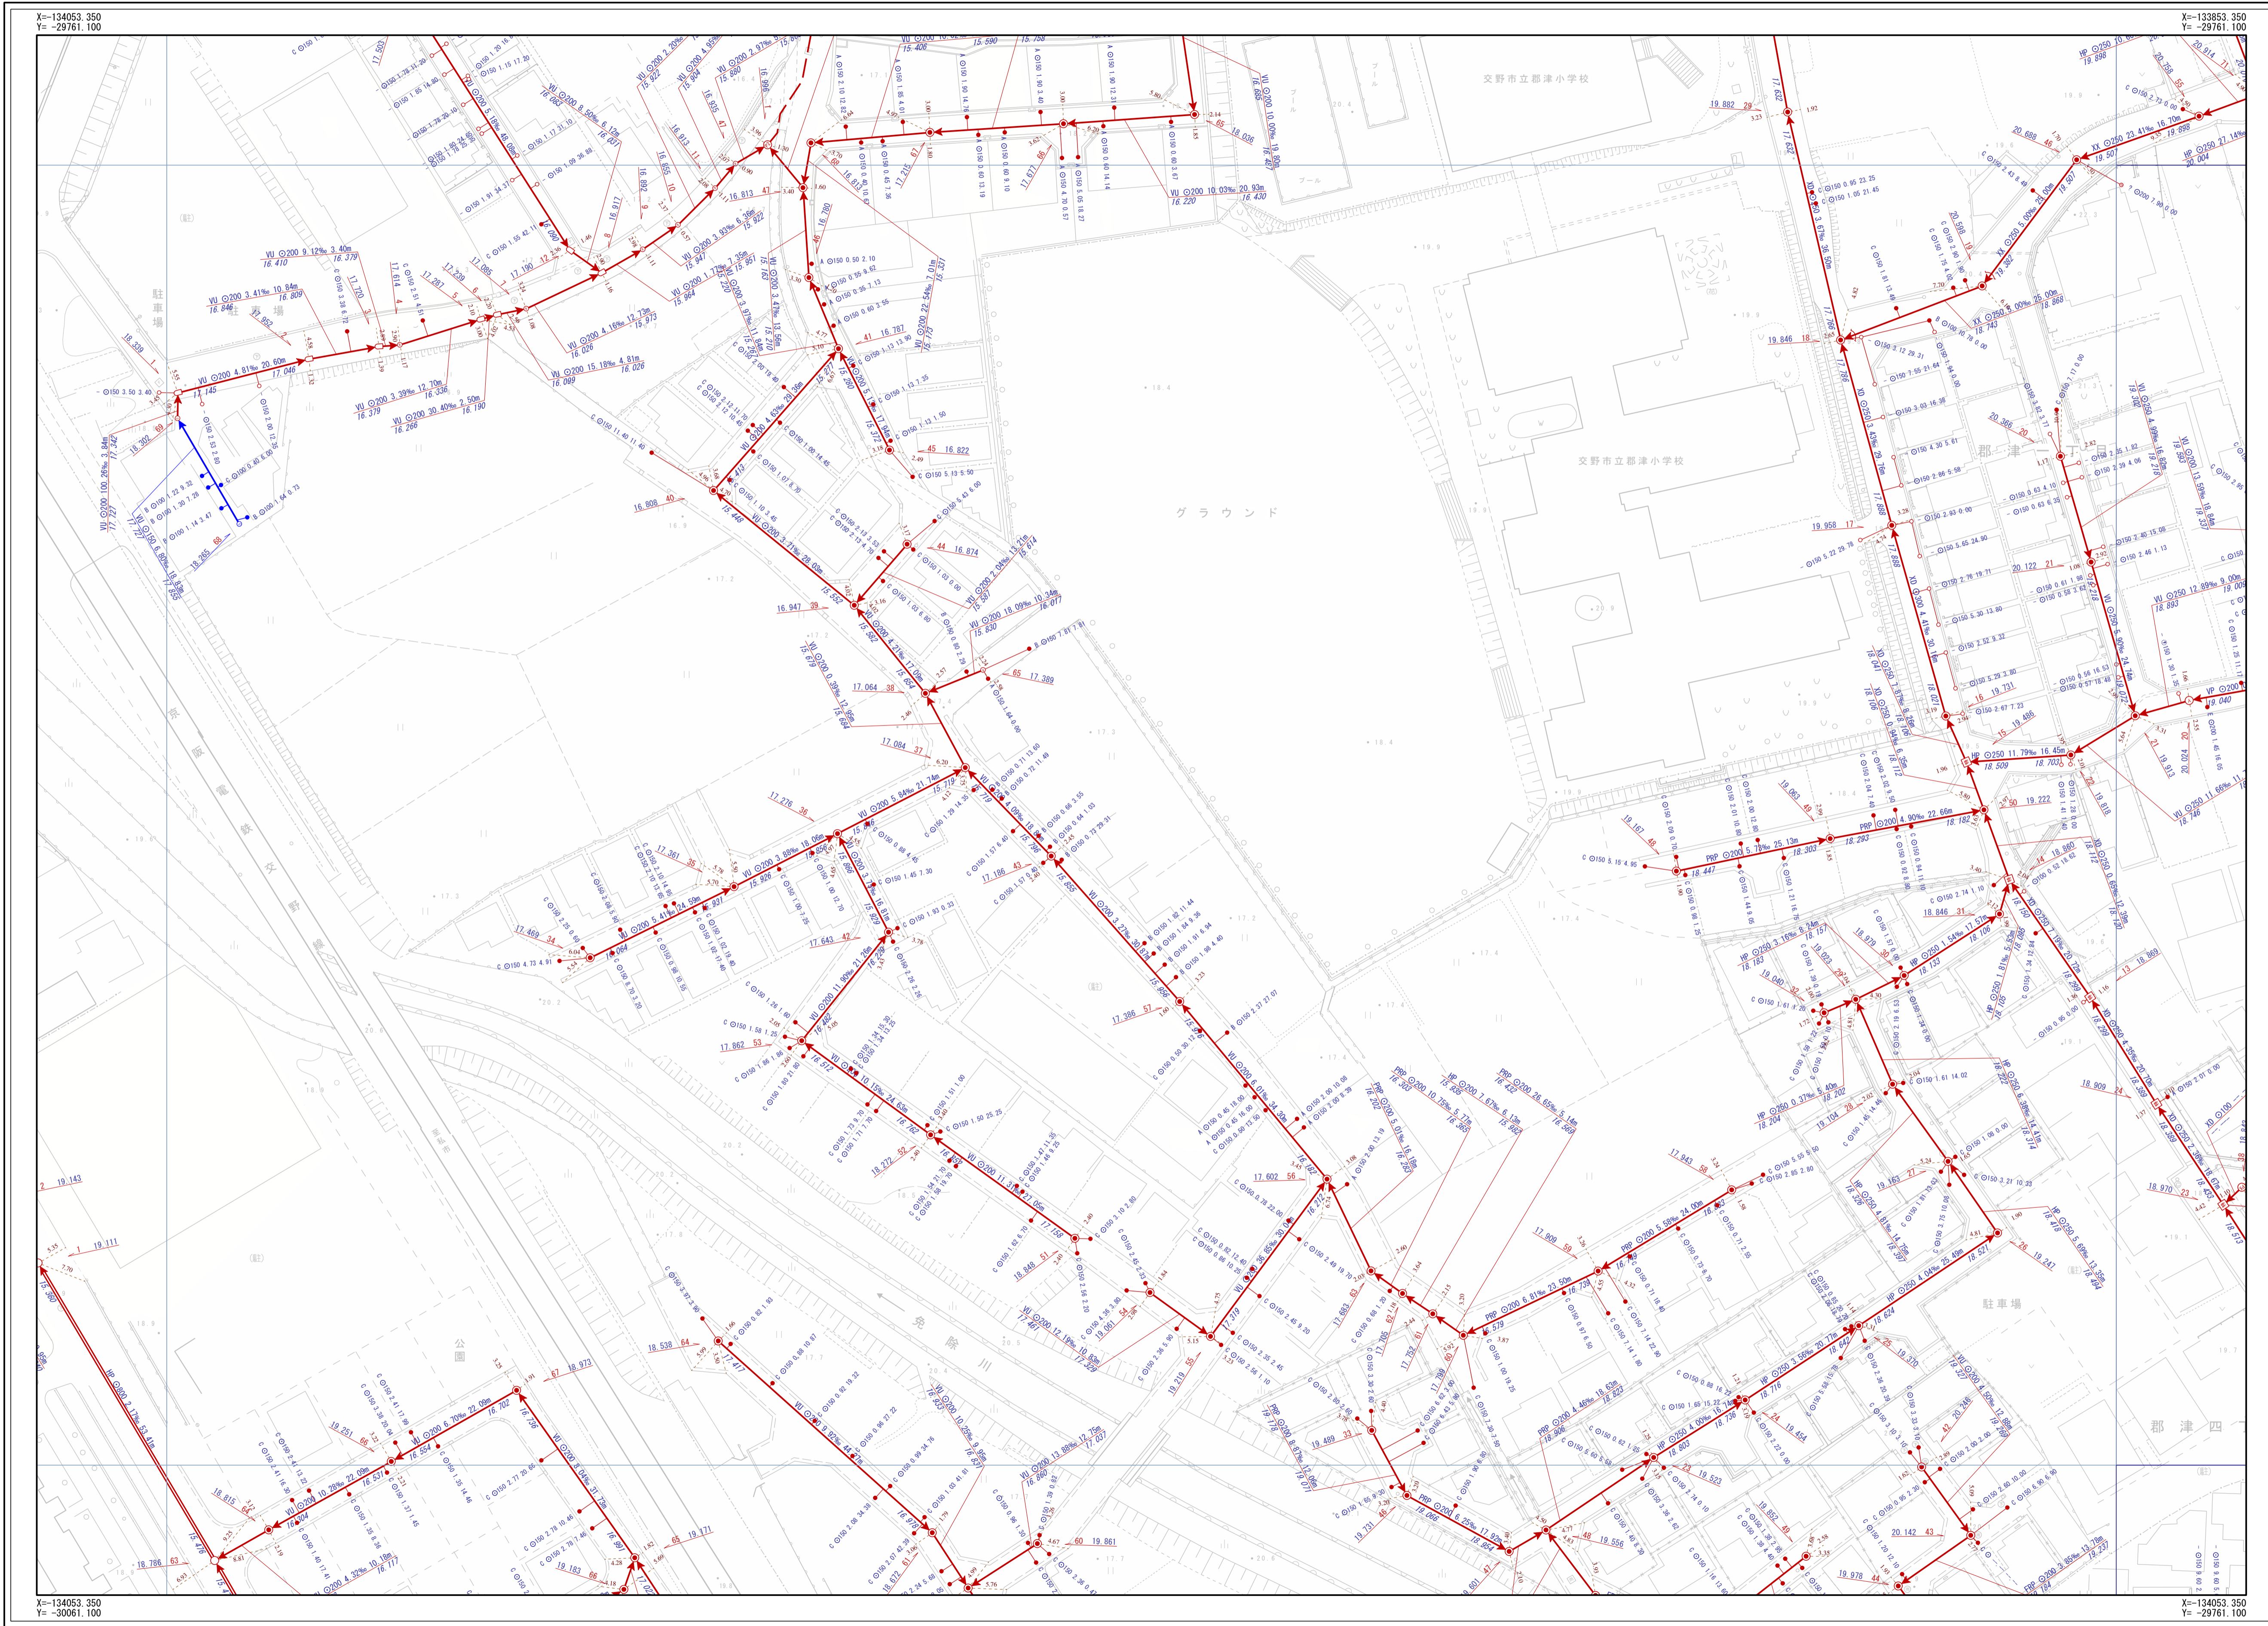


交野市下水道台帳

図面番号 E-07

D-06	E-06	F-06
D-07	E-07	F-07
D-08	E-08	F-08

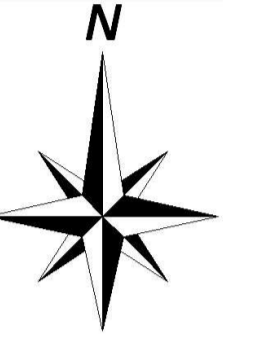

凡例	
記号	名称
	幹線管渠
	枝線管渠
	交野市管理
	個人管理
	大阪府管理
	他市管理
	残存管渠
	撤去管渠
	副管

人孔		
	1号人孔	小口径 (D)
	2号人孔	小口径 (E)
	3号人孔	小口径 (F)
	4号人孔	小口径 (G)
	5号人孔	小口径 (Z)
	6号人孔	小口径 (保留)
	0号人孔	特殊人孔 (保留)
	特殊人孔	特殊人孔 (保留)
	馬蹄形人孔	特殊人孔 (特殊形状)
	Y号人孔	特殊人孔 (特殊形状)
	特1号人孔	キャップ止
	特2号人孔	吐出口
	特3号人孔	ポンプ庫
	特4号人孔	処理場
	特7号人孔	属性変化点
	小口径 (A)	その他
	小口径 (B)	不明
	小口径 (C)	不明

中継ポンプ	
	マンホールポンプ (保留)
	マンホールポンプ (撤去)

管渠属性			
	Aφ200		bφ250
	Bφ300		Z
	Cφ350		未分類
	Dφ400		現況不明
	Eφ450		キャップ止
	Fφ500		不明
	aφ150		ポンプ側

人孔属性	
人孔番号	管渠番号
51	24.768

管渠属性			
管渠番号	管渠径	勾配	区間距離
VU 200	11.62%	19.45m	
23.559		23.785	
下流管底高		上流管底高	
VU 200	11.62%	19.45m	
23.559		23.785	
下流管底高		上流管底高	

取付管属性			
管渠径	管渠埋深	取付管延長	追加距離
φ150	0.68	10.50	

※ 赤字は記号

交野市都市整備部下水道課

1/500

