
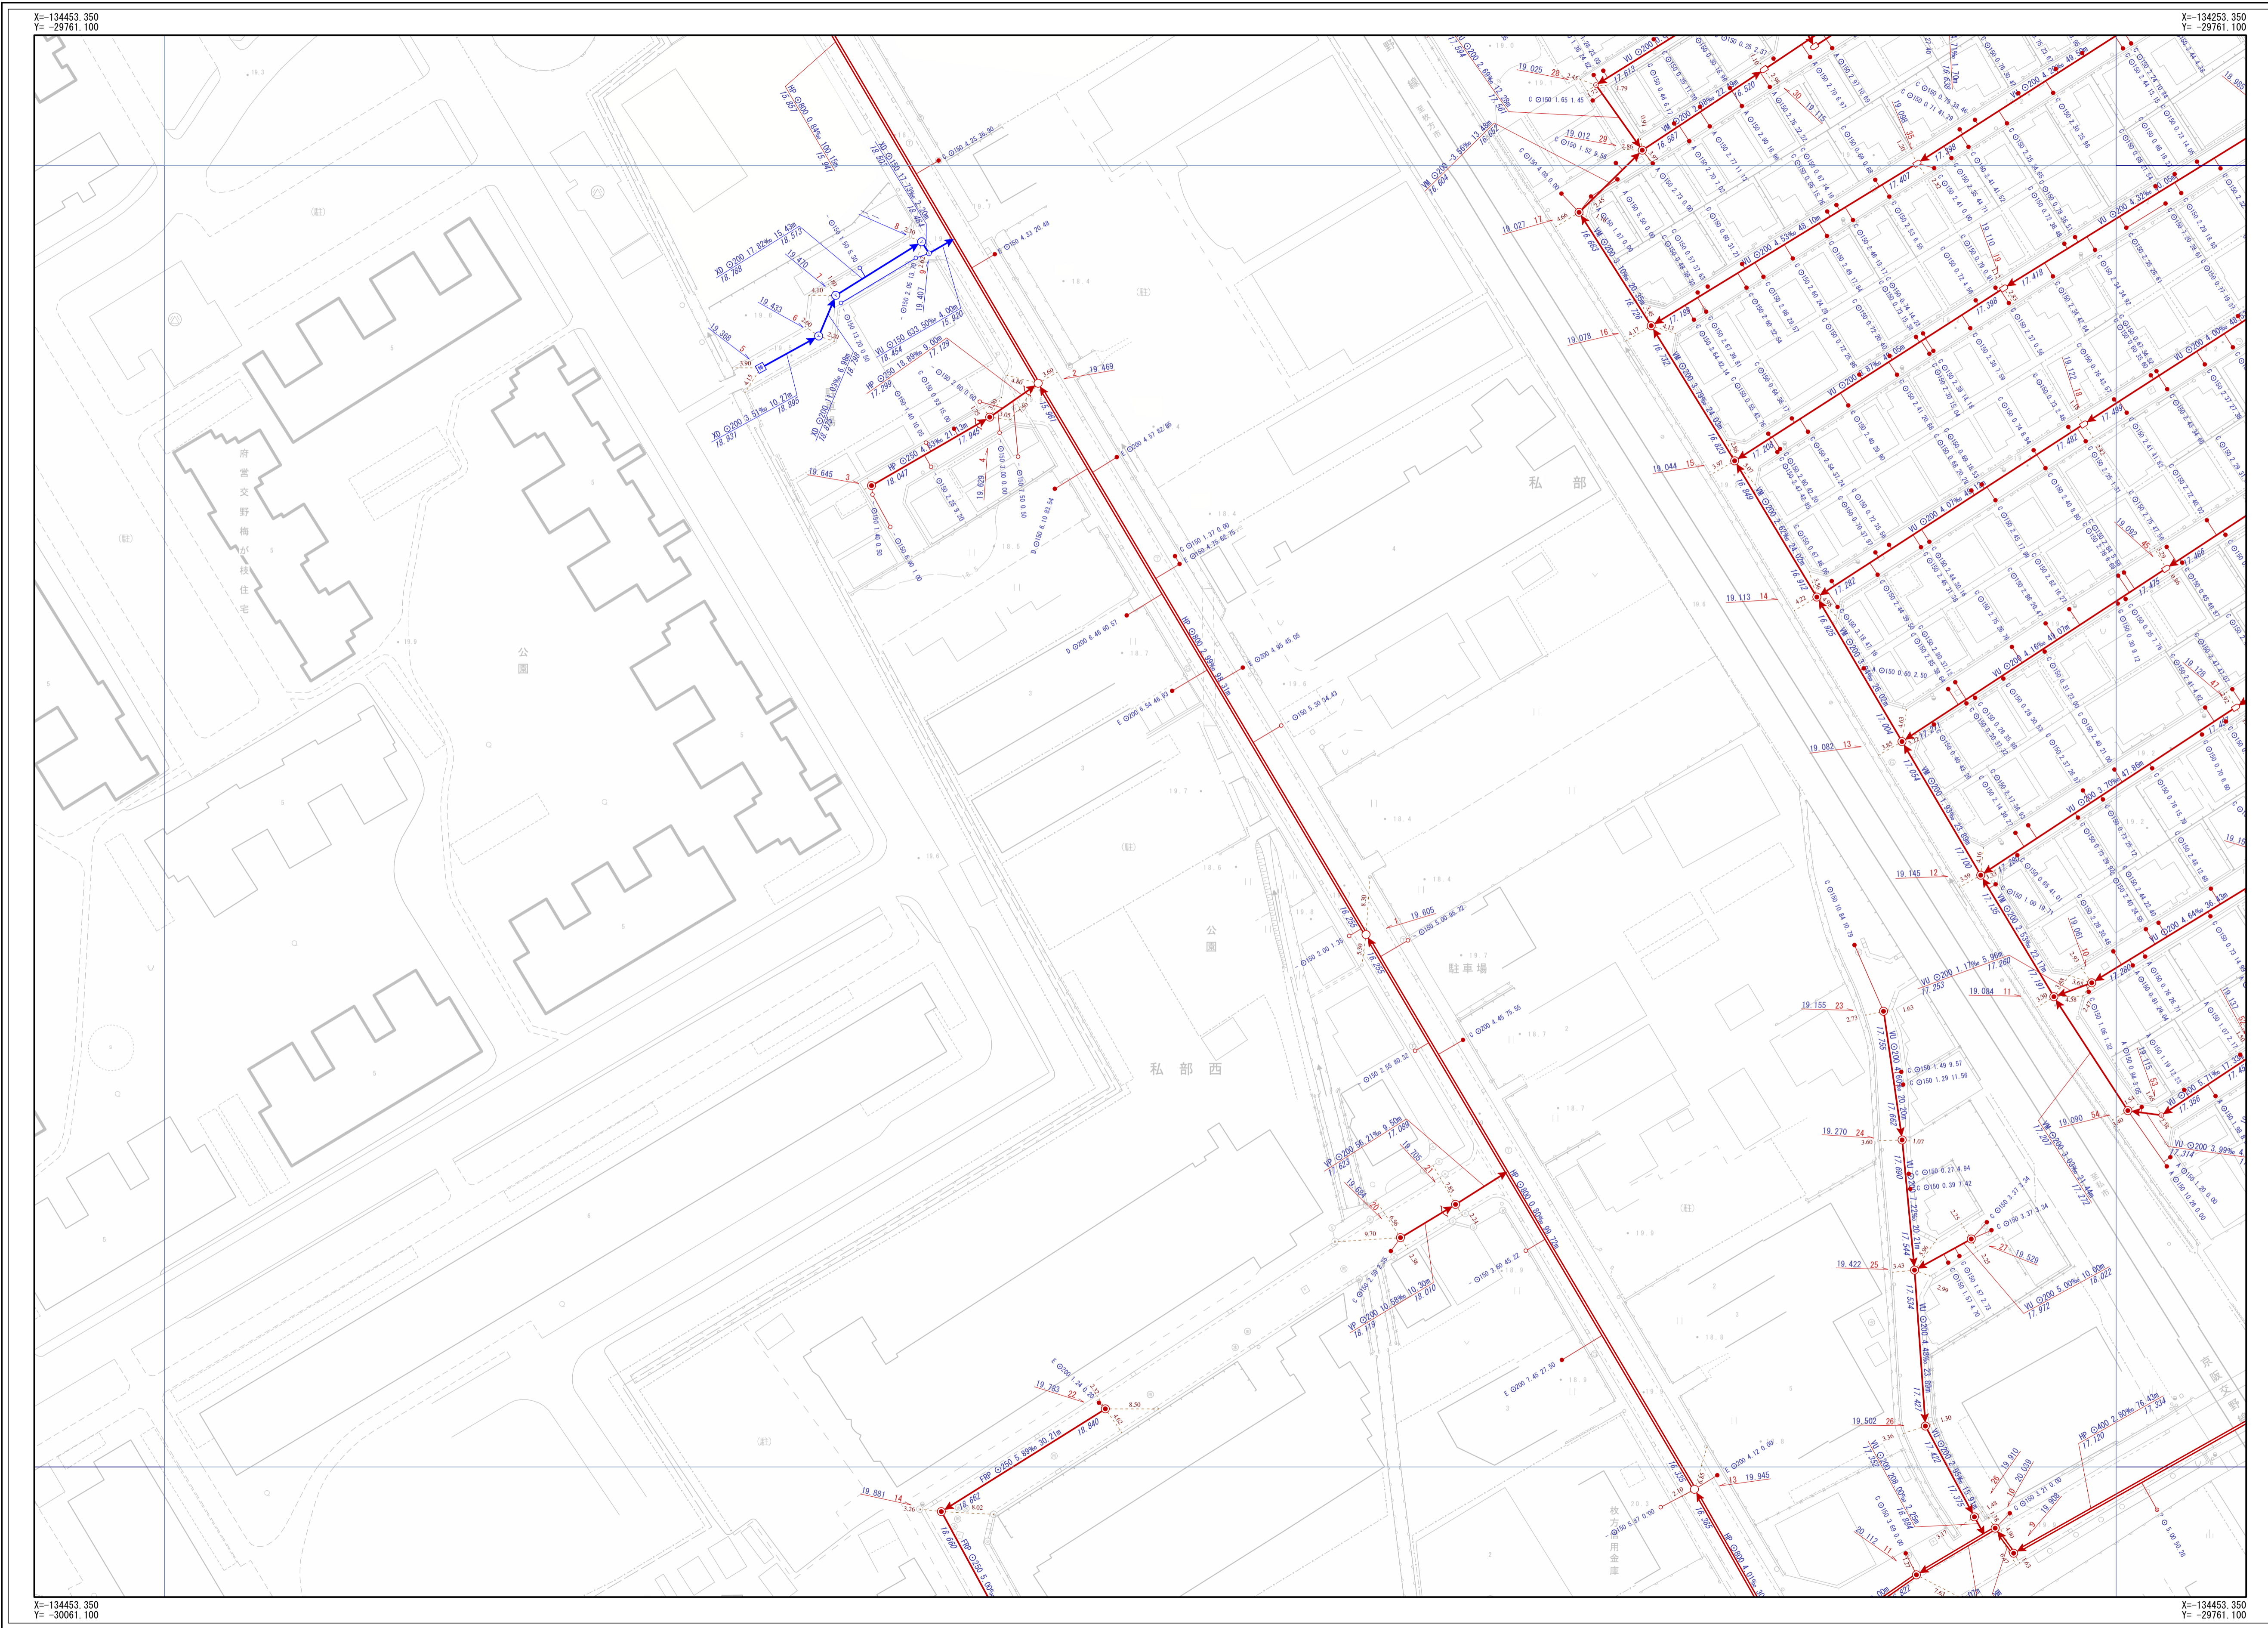


# 交野市下水道台帳

図面番号 E-09


D-08	E-08	F-08
D-09	E-09	F-09
D-10	E-10	F-10

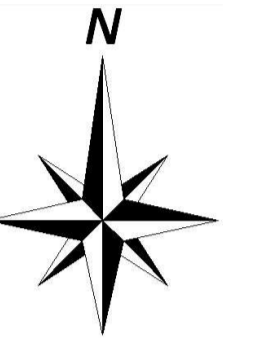

凡 例				
記号	名称			
	幹線管渠			
	枝線管渠			
	交野市管理			
	個人管理			
	大阪府管理			
	他市管理			
	残置管渠			
	撤去管渠			
	調査管			
人 孔				
	1号人孔 小口径 (D)			
	2号人孔 小口径 (E)			
	3号人孔 小口径 (F)			
	4号人孔 小口径 (G)			
	5号人孔 小口径 (Z)			
	6号人孔 小口径 (Z)			
	O号人孔 特殊人孔 (形状不明)			
	H号人孔 特殊人孔 (形状不明)			
	Y号人孔 特殊人孔 (形状不明)			
	特1号人孔 キャップ止			
	特2号人孔 吐け口			
	特3号人孔 ポンプ屋			
	特4号人孔 処理場			
	特7号人孔 風性変化点			
	小口径 (A) その他			
	小口径 (B) 不明			
	小口径 (C) 不明			
中継ポンプ				
	マンホールポンプ (形状不明)			
	マンホールポンプ (形状不明)			
注 意				
	Aφ200			
	Bφ300			
	Cφ350			
	Dφ400			
	Eφ450			
	Fφ500			
	aφ150			
	bφ250			
	Z			
	未分類			
	現図不明欄			
	キャップ止			
	不明			
	ポンプ側			
人 孔 属 性				
	51 24.768			
管 渠 属 性				
管材質	管径	管長	勾配	区間距離
VU	φ200	11.62%	19.45m	
23.559				23.785
下流管底高	上流管底高			
VU	φ200	11.62%	19.45m	
23.559				23.785
下流管底高	上流管底高			
取付管属性				
管径	管材質	取付管延長	追加距離	
φ150	0.68	10.50		
赤字形式表記				

交野市都市整備部下水道課

1/500

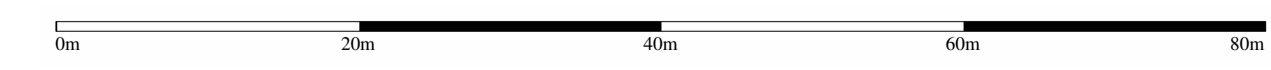

X=134453.350  
Y=-29761.100

X=134453.350  
Y=-29761.100

X=134453.350  
Y=-30061.100

X=134453.350  
Y=-29761.100