
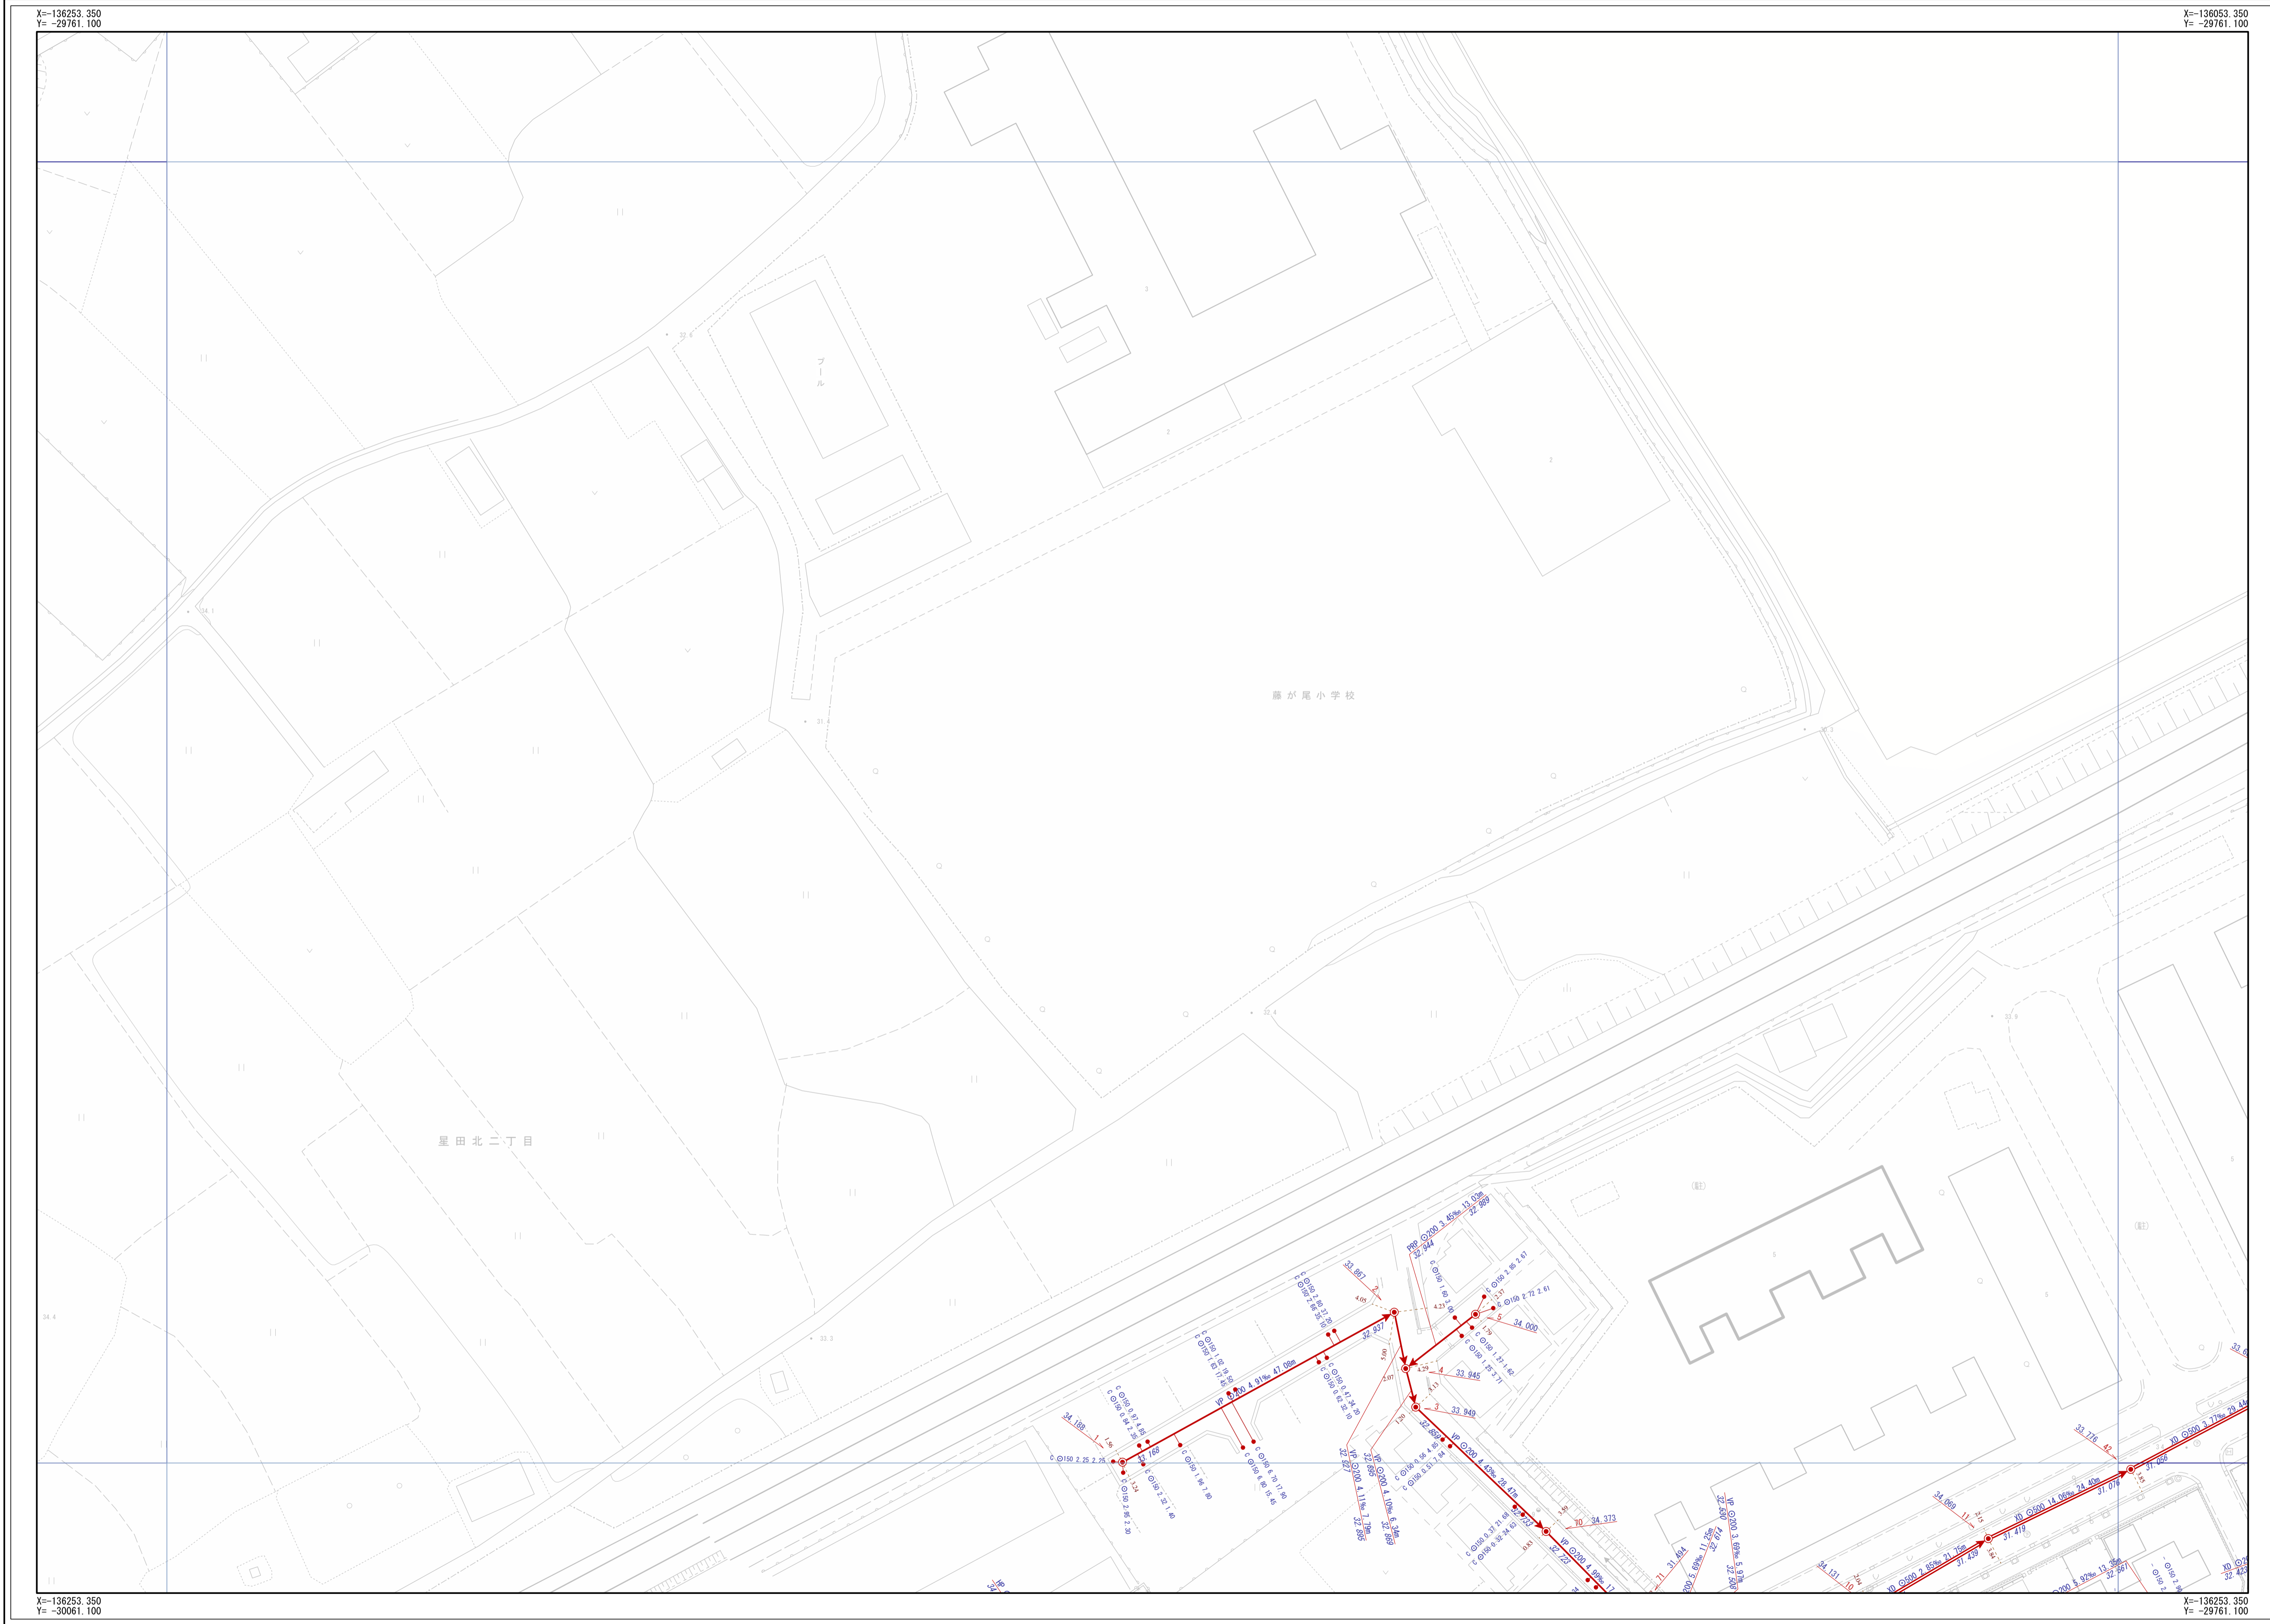


交野市下水道台帳

図面番号 E-18

D-17	E-17	F-17
D-18	E-18	F-18
D-19	E-19	F-19

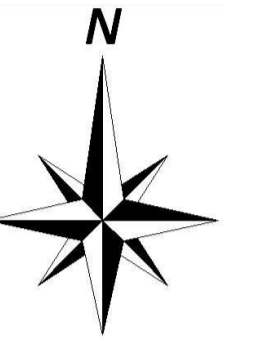

凡 例			
記号	名称		
	幹線管渠		
	枝線管渠		
	交野市管理		
	個人管理		
	大阪府管理		
	他市管理		
	残置管渠		
	撤去管渠		
	副管		
人 孔			
	1号人孔 小口径 (D)		
	2号人孔 小口径 (E)		
	3号人孔 小口径 (F)		
	4号人孔 小口径 (G)		
	5号人孔 小口径 (Z)		
	6号人孔 小口径 (Z)		
	O号人孔 特殊人孔 (形状)		
	H号人孔 特殊人孔 (形状)		
	Y号人孔 特殊人孔 (形状)		
	特1号人孔 キャップ止		
	特2号人孔 吐け口		
	特3号人孔 ボンプ場		
	特4号人孔 検理場		
	特7号人孔 風性変化点		
	小口径 (A) その他		
	小口径 (B) 不明		
	小口径 (C) 不明		
中継ポンプ			
	マンホールポンプ (0号~4号人孔)		
	マンホールポンプ (形状不明)		
注 意			
	Aφ200		
	Bφ300		
	Cφ350		
	Dφ400		
	Eφ450		
	Fφ500		
	aφ150		
	bφ250		
	Z		
	未分類		
	現場不明側		
	キャップ止		
	不明		
	ボンプ側		
人 孔 属 性			
人孔番号	高台高		
	51 24.768		
管 渠 属 性			
管材質	管径	勾配	区間距離
VU	φ200	11.62‰	19.45m
23.559			23.785
下流管底高			上流管底高
VU	φ200	11.62‰	19.45m
23.559			23.785
下流管底高			上流管底高
取 付 管 属 性			
管径	管長	取付管延長 追加距離	
φ	150	0.68 10.50	
赤字形式記			

交野市都市整備部下水道課

1/500

