
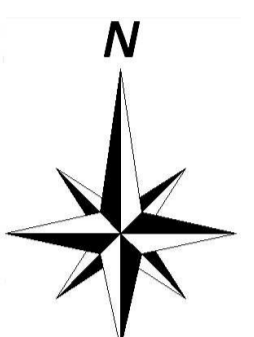


# 交野市下水道台帳

図面番号 F-20

E-19	F-19	G-19
E-20	<b>F-20</b>	G-20
E-21	F-21	G-21

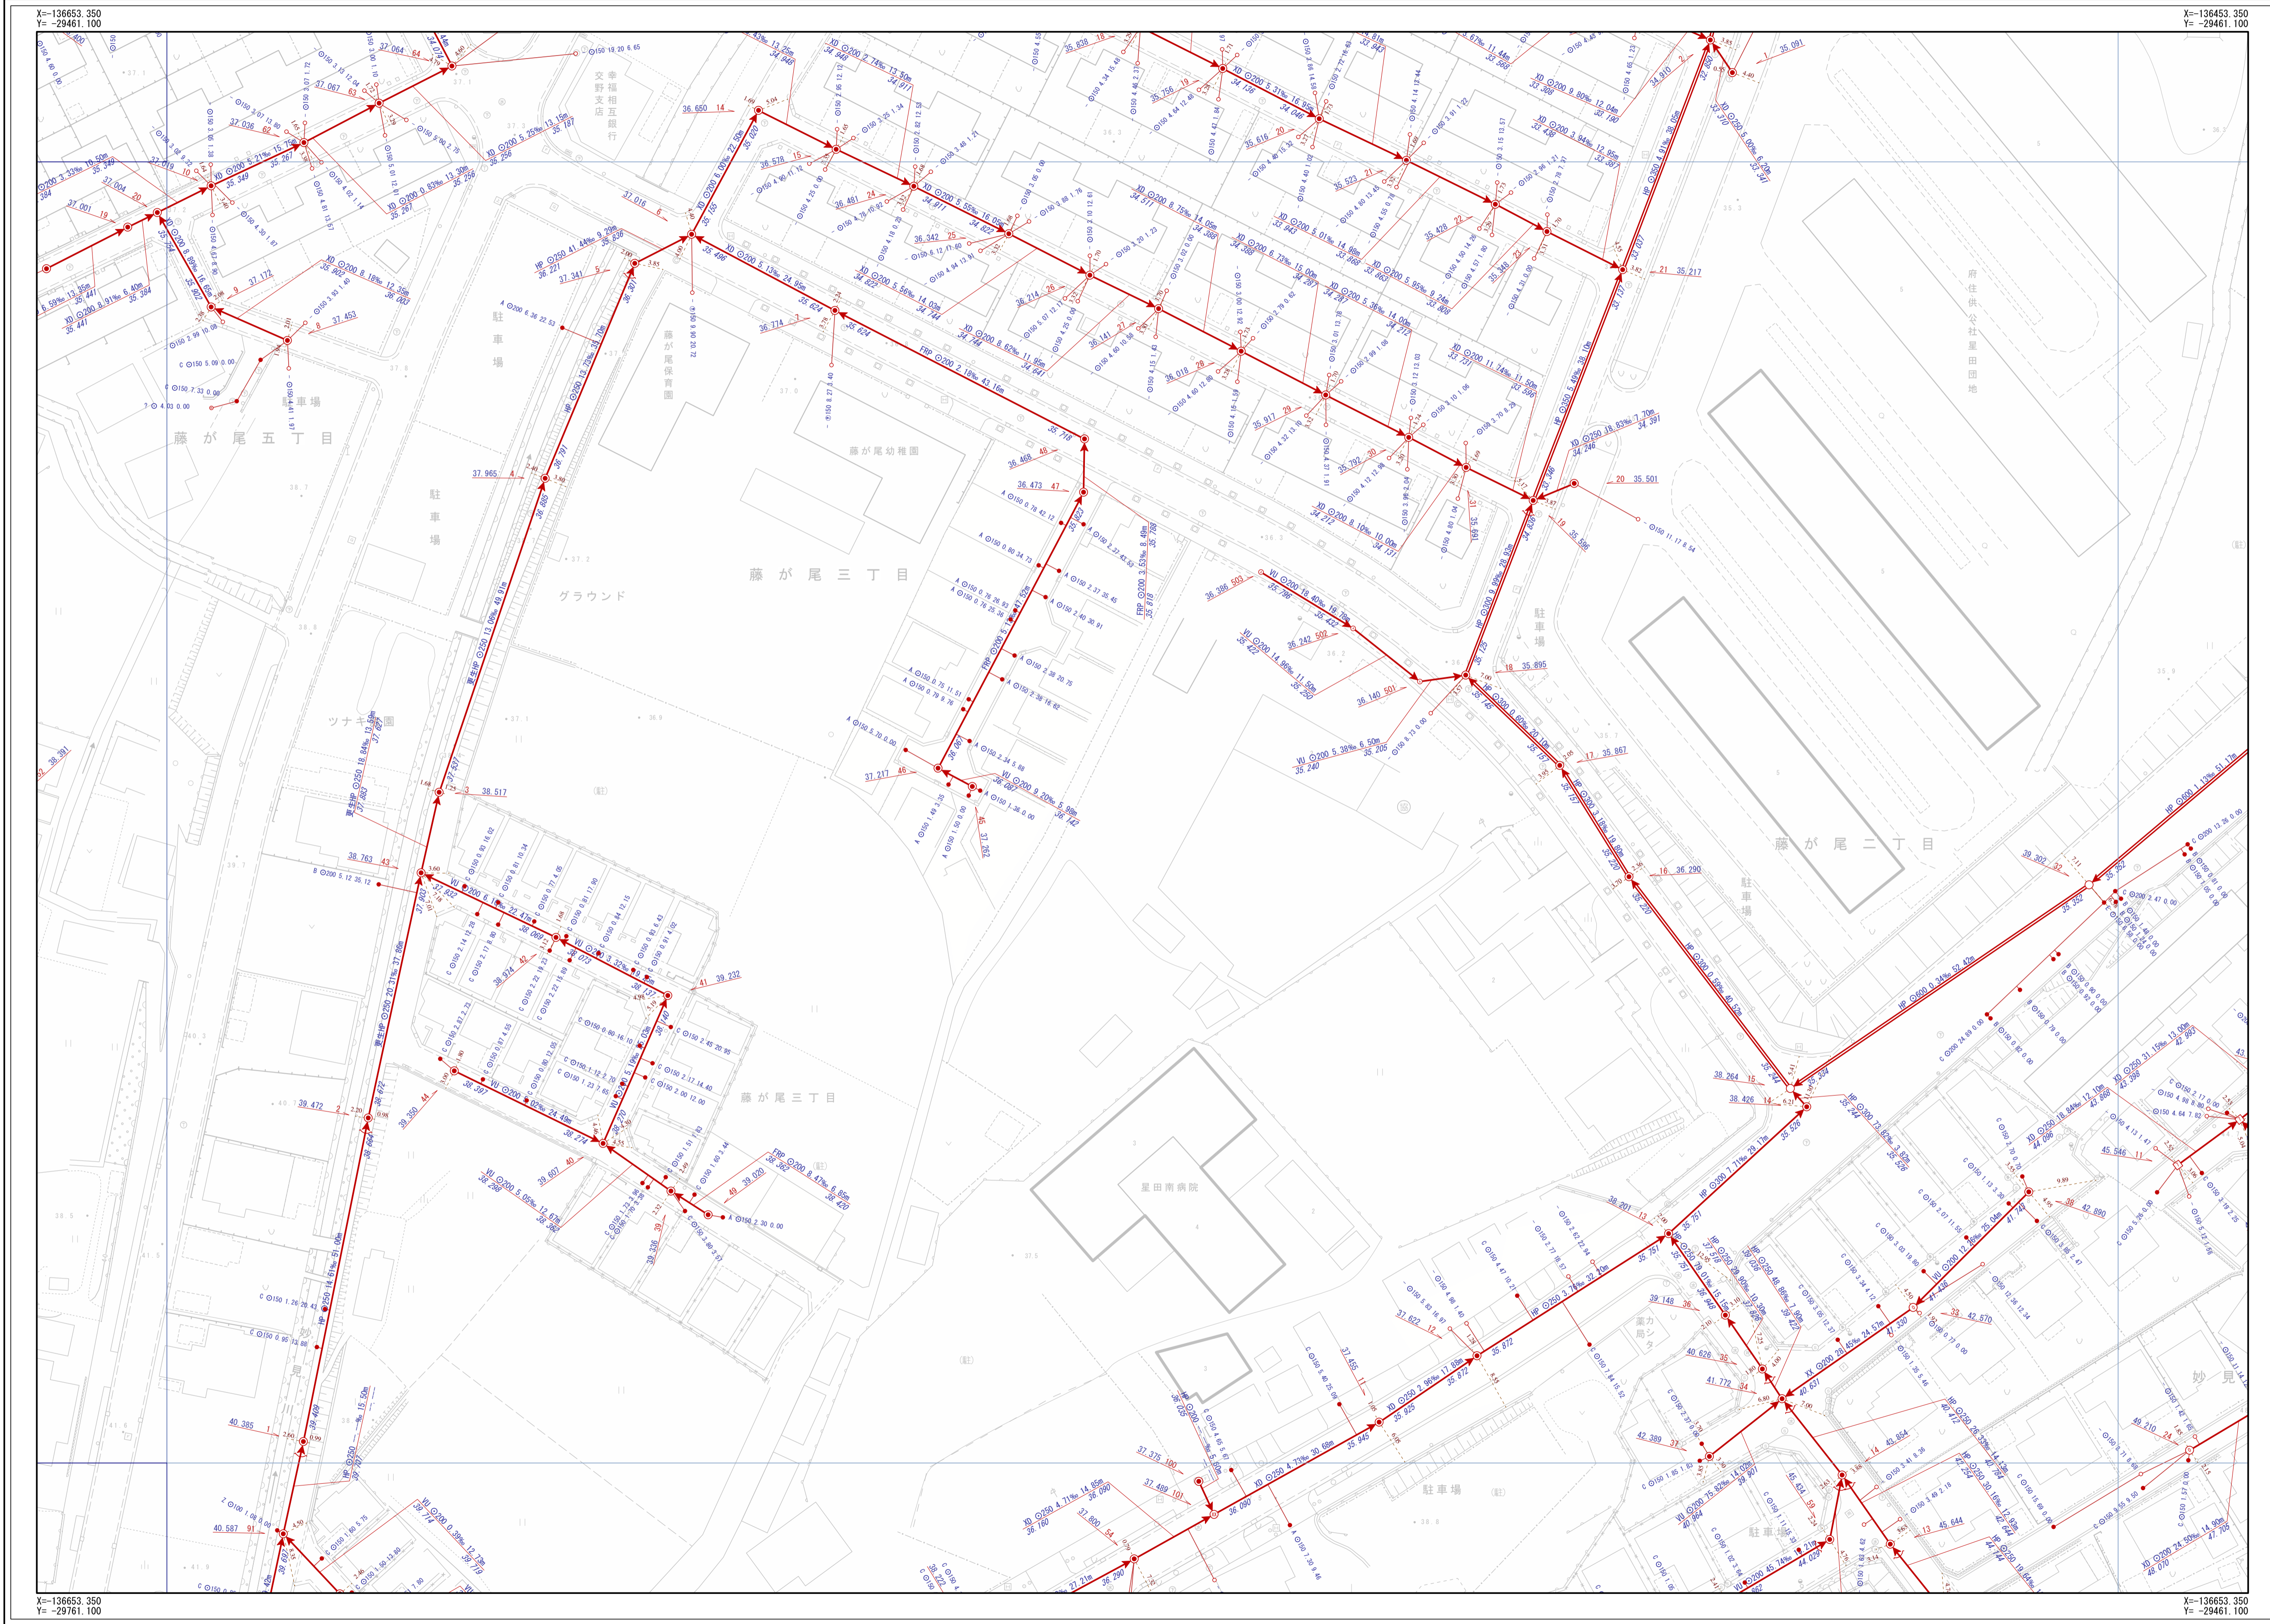

凡 例				
記号	名称			
	幹線管渠			
	枝線管渠			
	交野市管理			
	個人管理			
	大阪府管理			
	他市管理			
	仮設管渠			
	撤去管渠			
	副管			
人 孔				
	1号人孔 小口径(D)			
	2号人孔 小口径(E)			
	3号人孔 小口径(F)			
	4号人孔 小口径(G)			
	5号人孔 小口径(Z)			
	6号人孔 小口径(その他)			
	7号人孔 特殊人孔(その他)			
	8号人孔 特殊人孔(その他)			
	9号人孔 特殊人孔(その他)			
	Y号人孔 特殊人孔(その他)			
	特1号人孔 キャップ止			
	特2号人孔 吐け口			
	特3号人孔 ボンプ場			
	特4号人孔 処理場			
	特7号人孔 風性変化点			
	小口径(A) その他			
	小口径(B) 不明			
	小口径(C) 不明			
	中継ポンプ			
	マンホールポンプ			
	マンホールポンプ			
注 意				
	Aφ200			
	Bφ300			
	Cφ350			
	Dφ400			
	Eφ450			
	Fφ500			
	aφ150			
	bφ250			
	Z			
	未分類			
	現図不明欄			
	キャップ止			
	不明			
	ボンプ場			
人 孔 属 性				
人孔番号	51 24.768			
管 渠 属 性				
管材質	管径	管長	勾配	区間距離
U	φ200	11.62%	19.45m	23.559
				23.785
				23.559
				23.785
				49.444
取 付 管 属 性		管径		
管径	管径	取付管延長	追加距離	
φ150	0.68	10.50		
赤字形式記号				

交野市都市整備部下水道課

1/500

