
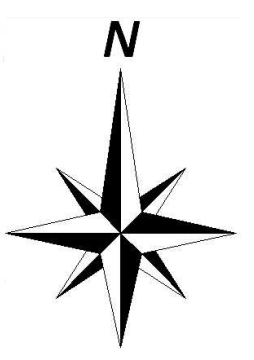


交野市下水道台帳

図面番号 H-26

G-25	H-25	I-25
G-26	H-26	I-26
G-27	H-27	I-27

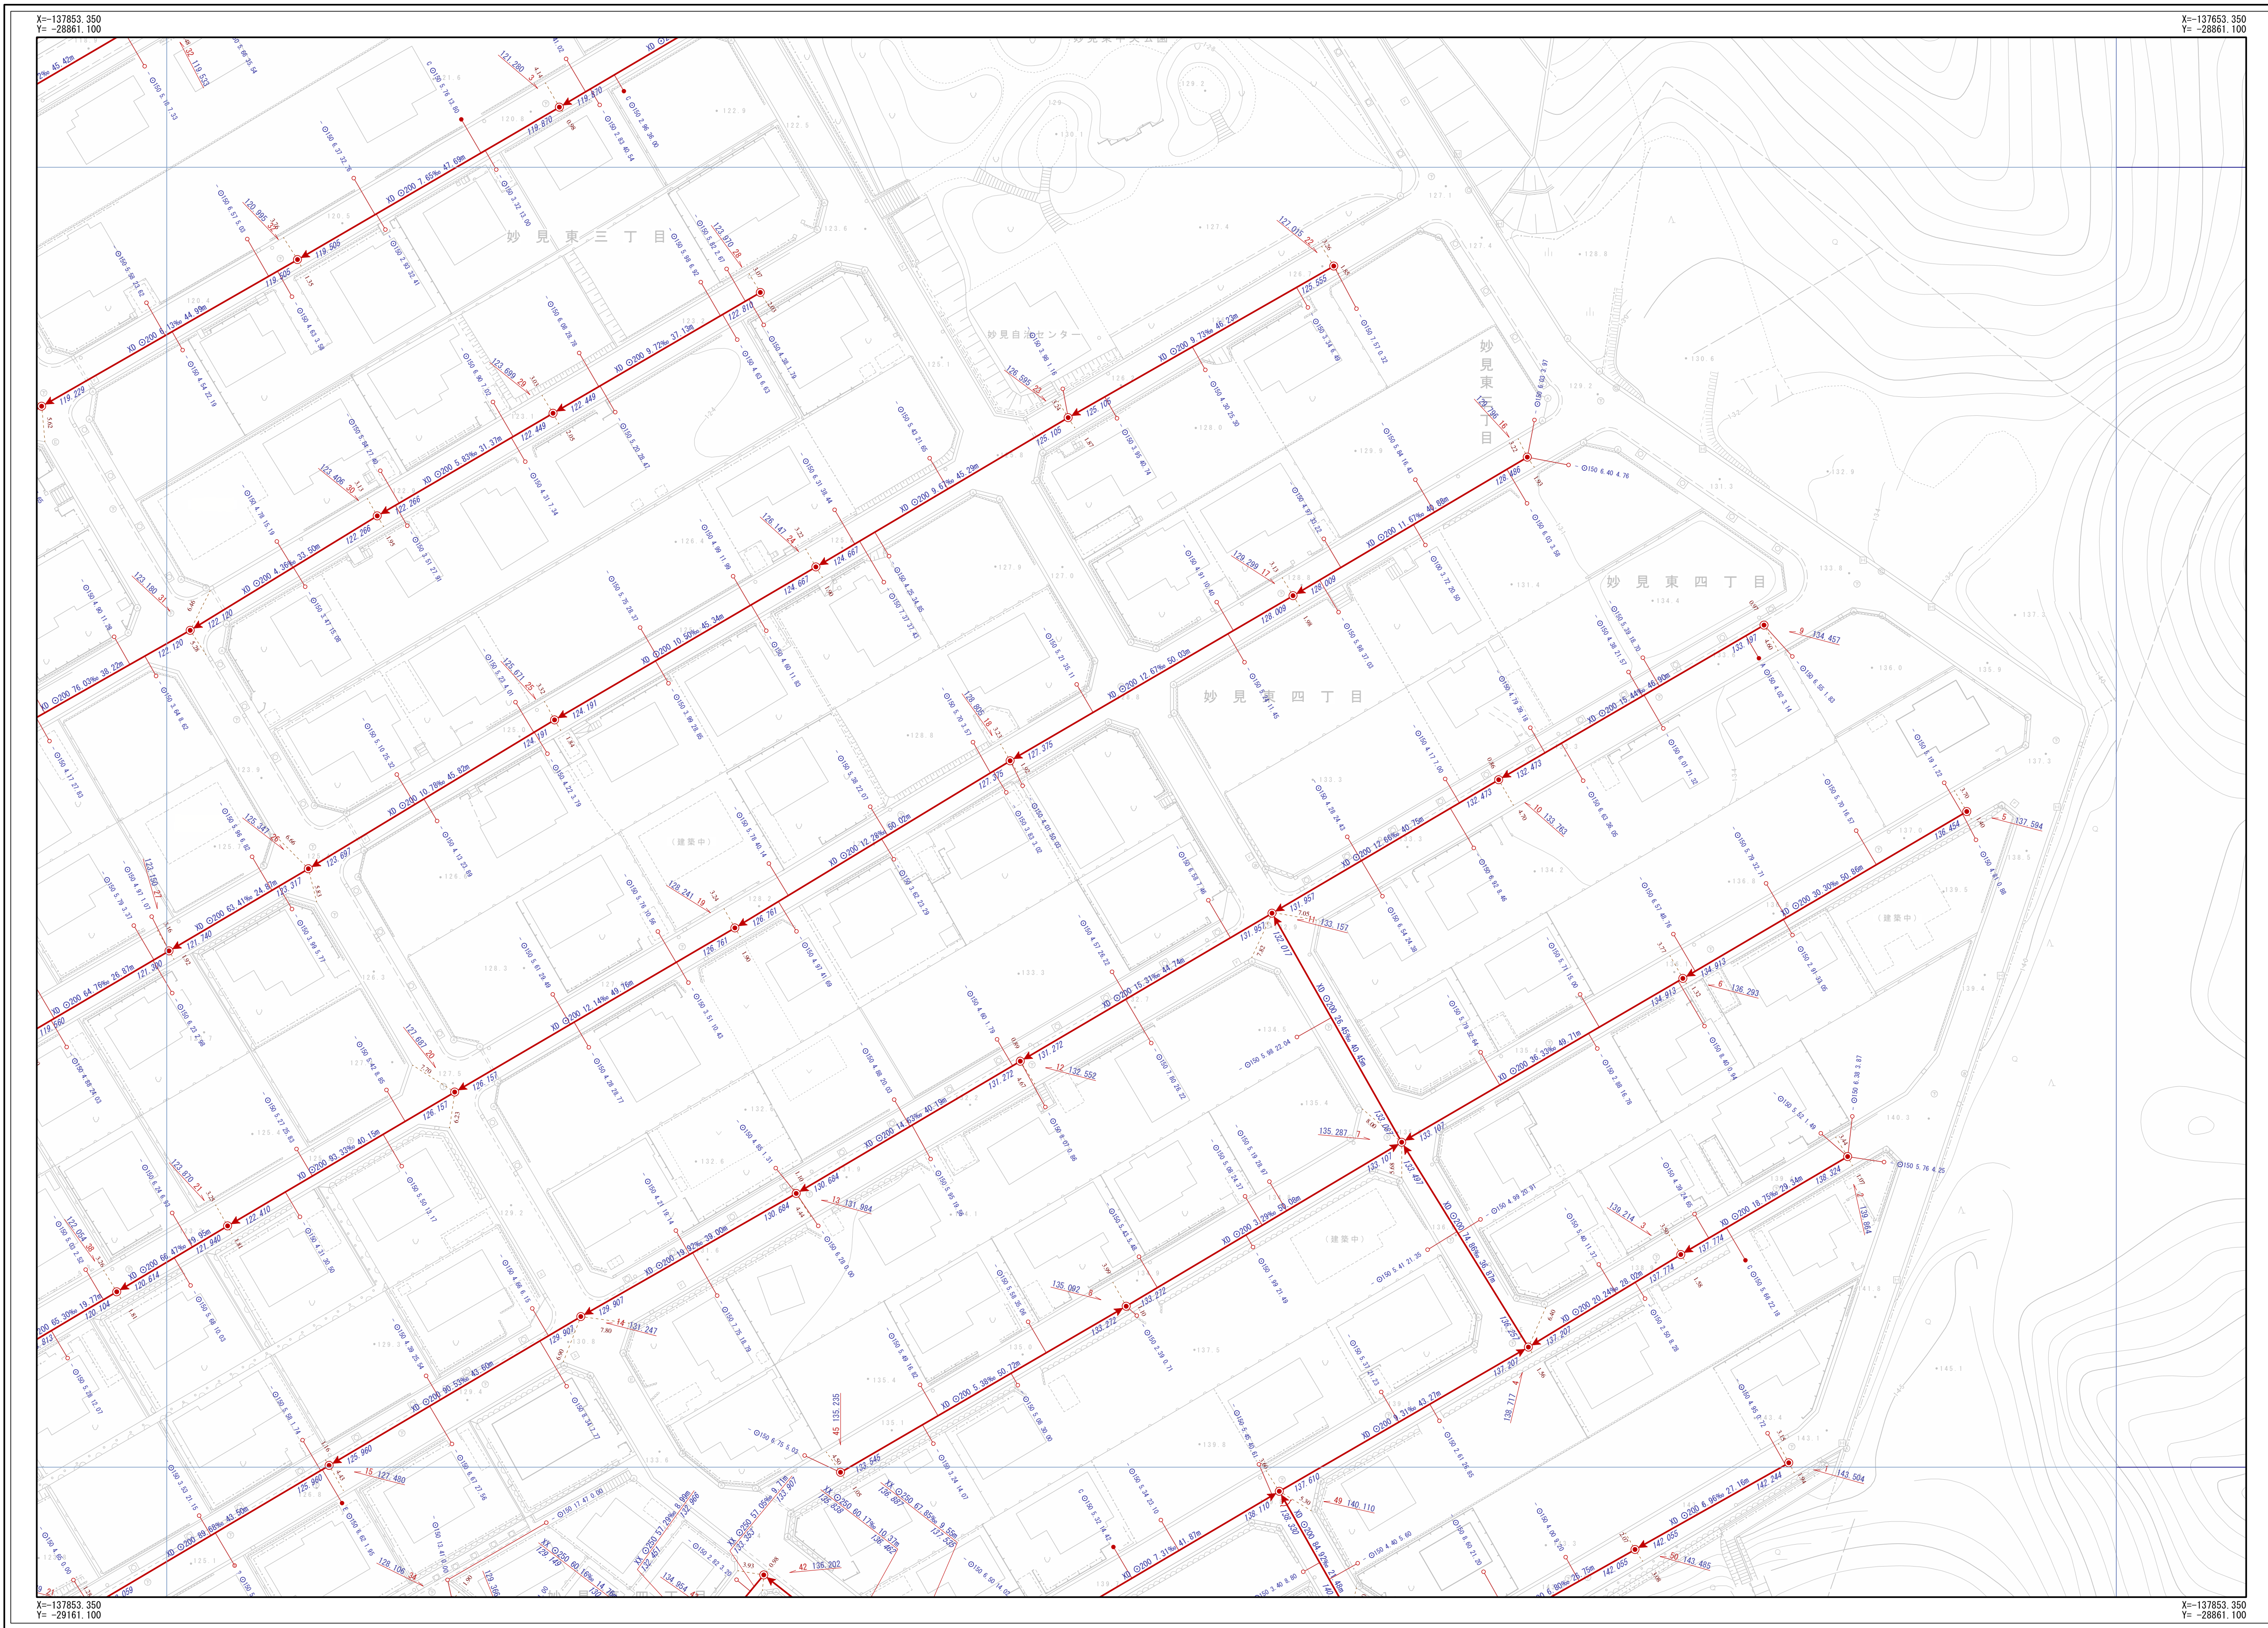

凡 例				
記号	名称			
	幹線管渠			
	支線管渠			
	交野市管理			
	個人管理			
	大阪府管理			
	他市管理			
	残存管渠			
	撤去管渠			
	副管			
人 孔				
	1号人孔	小口径 (D)		
	2号人孔	小口径 (E)		
	3号人孔	小口径 (F)		
	4号人孔	小口径 (G)		
	5号人孔	小口径 (Z)		
	6号人孔	小口径 (Z)		
	O号人孔	特殊人孔 (保留)		
	H号人孔	特殊人孔 (保留)		
	Y号人孔	特殊人孔 (特殊形状)		
	特1号人孔	特殊人孔 (特殊形状)		
	特2号人孔	キャップ止		
	特3号人孔	吐け口		
	特4号人孔	ポンプ室		
	特7号人孔	処理場		
	特7号人孔	風性変化点		
	小口径 (A)	その他		
	小口径 (B)	不明		
	小口径 (C)	不明		
中継ポンプ				
	マンホールポンプ (0号~4号人孔)	マンホールポンプ (5号以上人孔)		
注 意				
	Aφ200		bφ250	
	Bφ300		Z	
	Cφ350		未分類	
	Dφ400		現況不明欄	
	Eφ450		キャップ止	
	Fφ500		不明	
	aφ150		ポンプ側	
人 孔 属 性				
	人孔番号		標高	
管 渠 属 性				
管材質	管断面	管径	勾配	区間距離
	VU	φ200	11.62‰	19.45m
	下流管底高			23.785
	上流管底高			23.785
管材質	管断面	管径	勾配	区間距離
	VU	φ200	11.62‰	19.45m
	下流管底高			23.559
	上流管底高			23.785
取 付 管 属 性				
管断面	管径	取付管延長	追加距離	
	φ150	0.68	10.50	
赤字形式表記				

交野市都市整備部下水道課

1/500

