
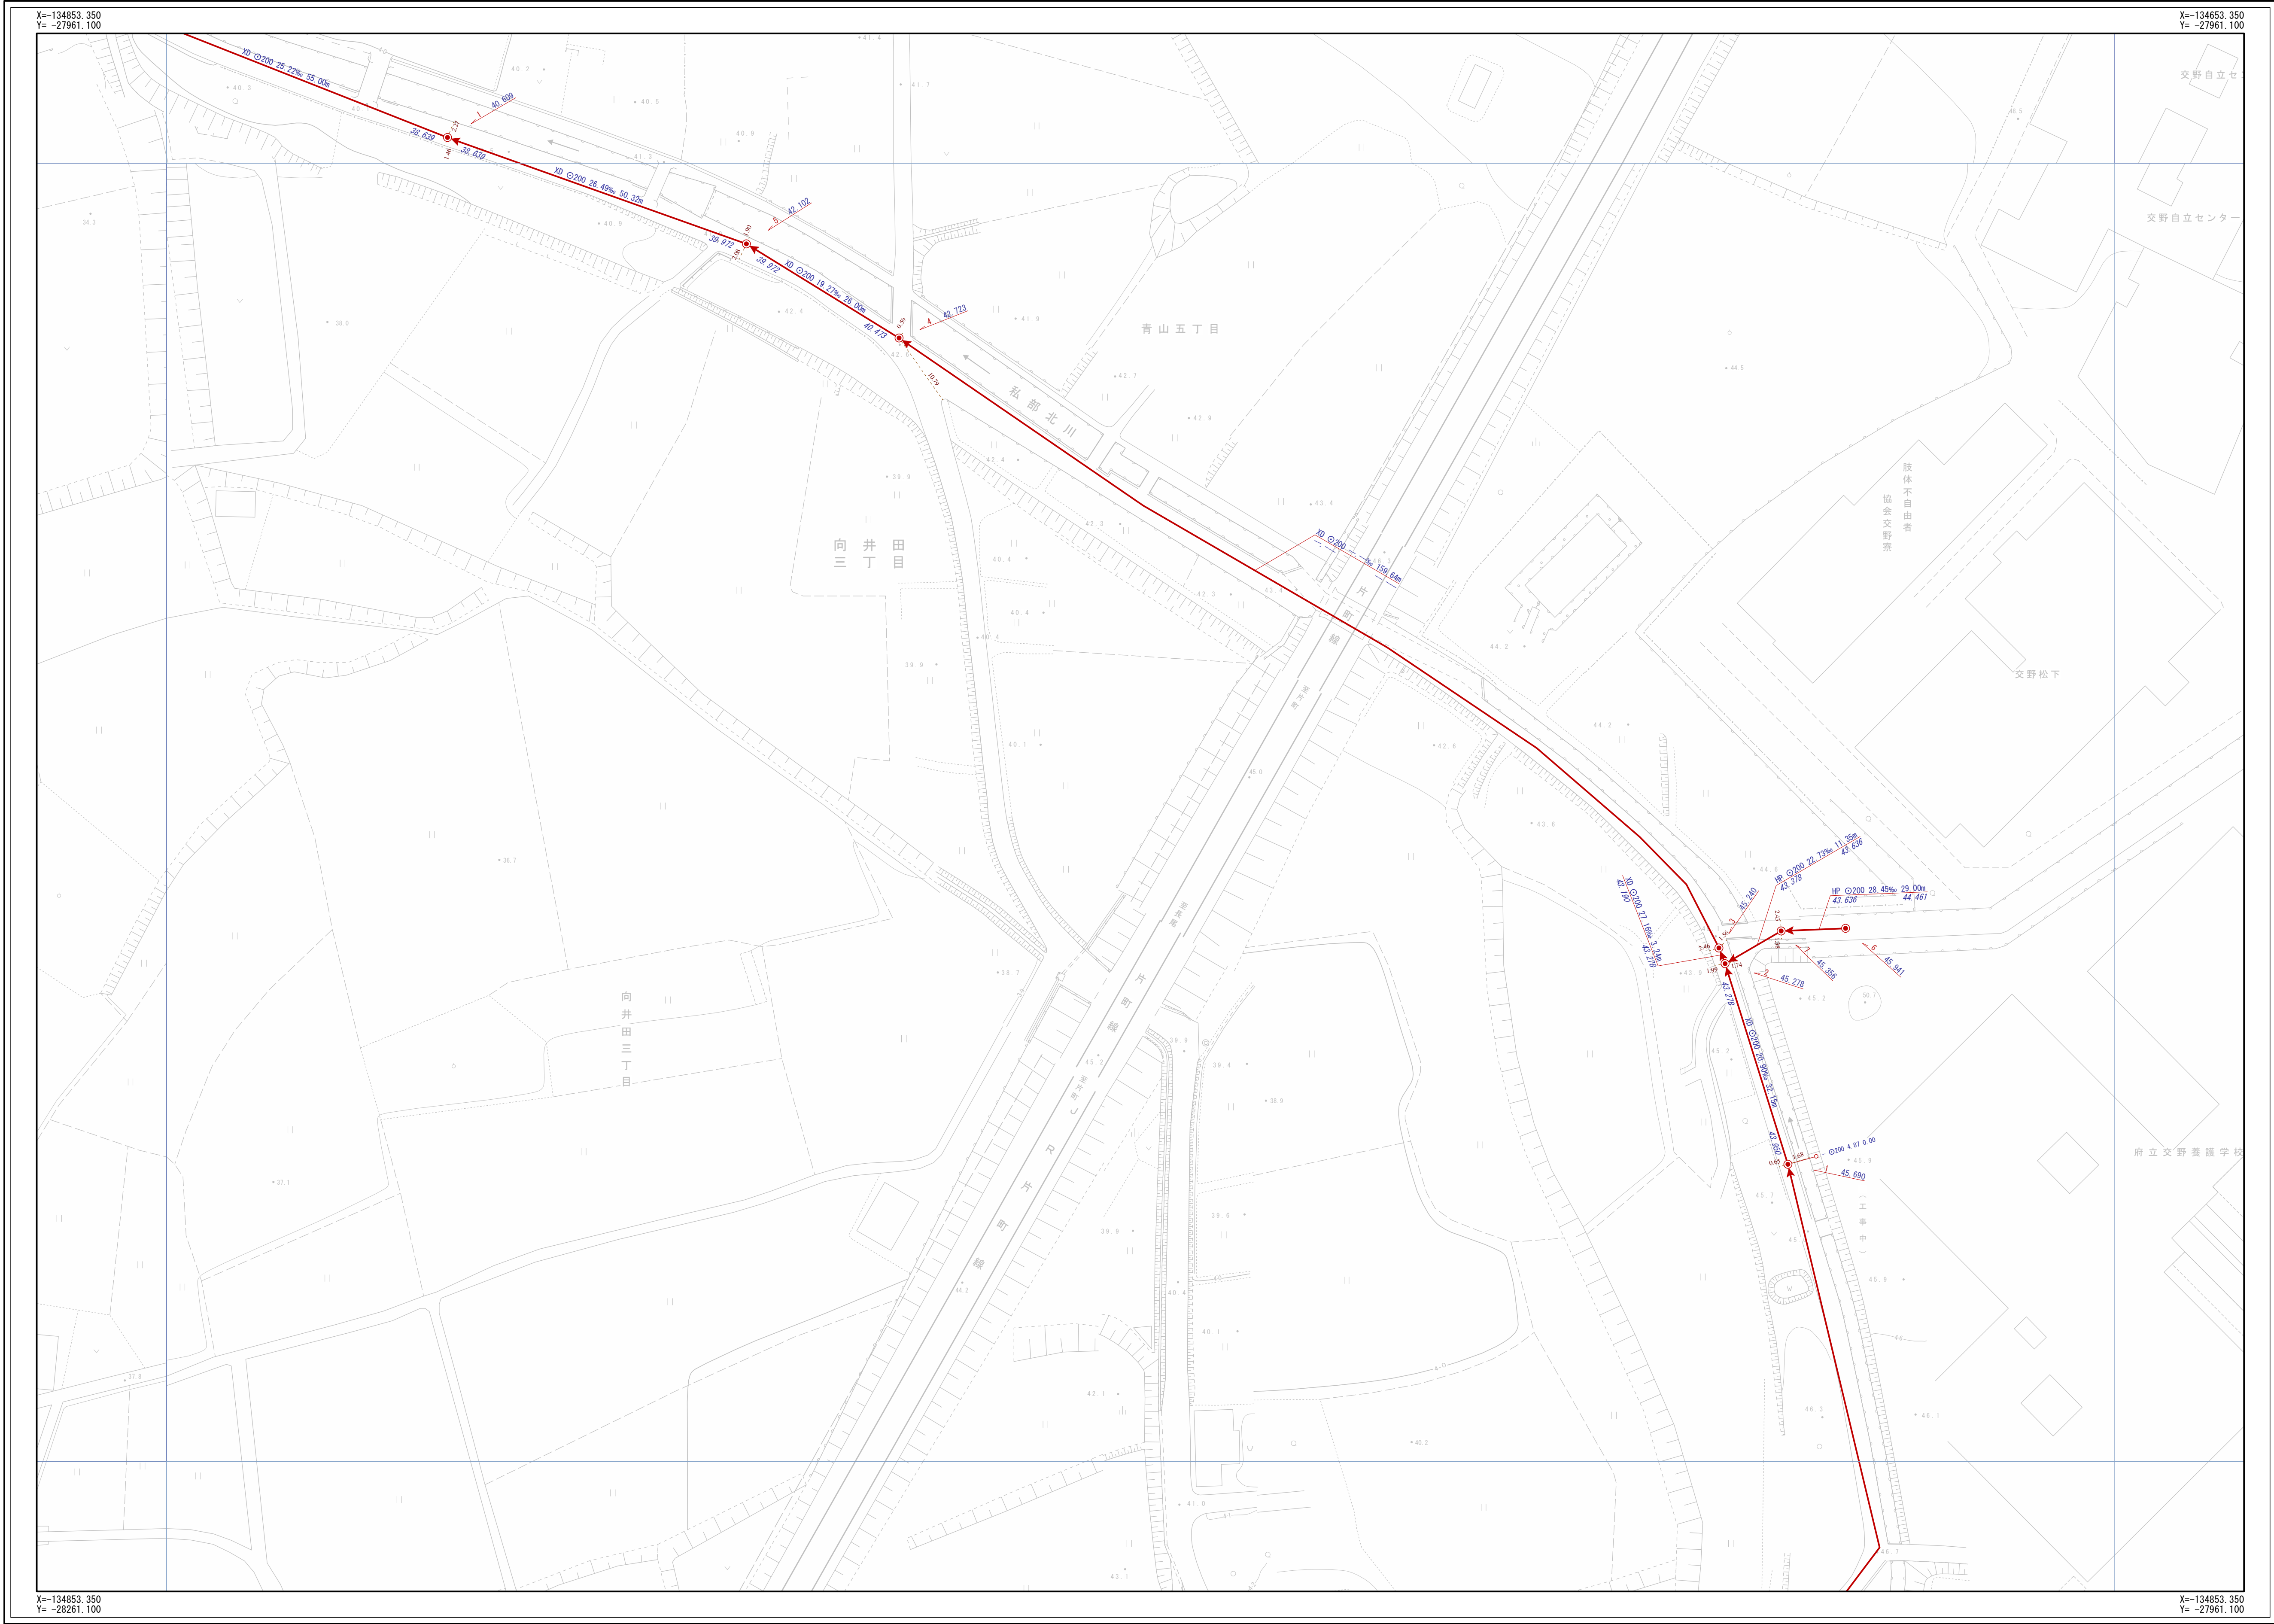


# 交野市下水道台帳

図面番号 K-11

J-10	K-10	L-10
J-11	K-11	L-11
J-12	K-12	L-12

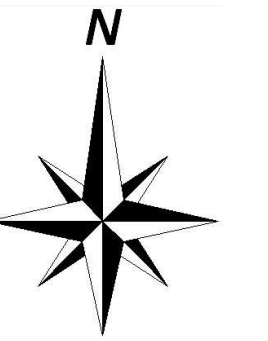

凡例	
記号	名称
[Red arrow]	幹線管渠
[Blue arrow]	枝線管渠
[Red arrow]	交野市管理
[Blue arrow]	個人管理
[Black arrow]	大阪府管理
[Grey arrow]	他市管理
[Green arrow]	既設管渠
[Dashed arrow]	撤去管渠
[Red arrow with X]	副管
人孔	
○	1号人孔
○	2号人孔
○	3号人孔
○	4号人孔
○	5号人孔
○	6号人孔
○	〇号人孔
○	楕圓形人孔
○	Y号人孔
○	特1号人孔
○	特2号人孔
○	特3号人孔
○	特4号人孔
○	特7号人孔
○	小口径 (A)
○	小口径 (B)
○	小口径 (C)
○	小口径 (D)
○	小口径 (E)
○	小口径 (F)
○	小口径 (G)
○	小口径 (Z)
○	小口径 (仮設)
○	特殊人孔 (節水型)
○	キャップ止
○	吐付口
○	ポンプ場
○	処理場
○	風性変化点
○	その他
○	不明
中継ポンプ	
○	マンホールポンプ (0号～4号)
○	マンホールポンプ (5号)
○	マンホールポンプ (節水型)
注	
●	Aφ200
●	Bφ300
●	Cφ350
●	Dφ400
●	Eφ450
●	Fφ500
●	aφ150
●	bφ250
●	Z
○	未分類
○	現況不明欄
○	キャップ止
○	不明
○	ポンプ欄
人孔属性	
○	人孔番号
○	51 24.768
管渠属性	
○	管材料
○	管径
○	勾配
○	区間距離
○	VU φ200 11.62‰ 19.45m
○	23.559 23.785
○	下流管底高 上流管底高
○	管材料 管径 勾配 区間距離
○	VU φ200 11.62‰ 19.45m
○	23.559 23.785
○	下流管底高 上流管底高
取付管属性	
○	管径
○	取付管延長
○	追加距離
○	φ150 0.68 10.50
○	赤字注記

交野市都市整備部下水道課

1/500

