
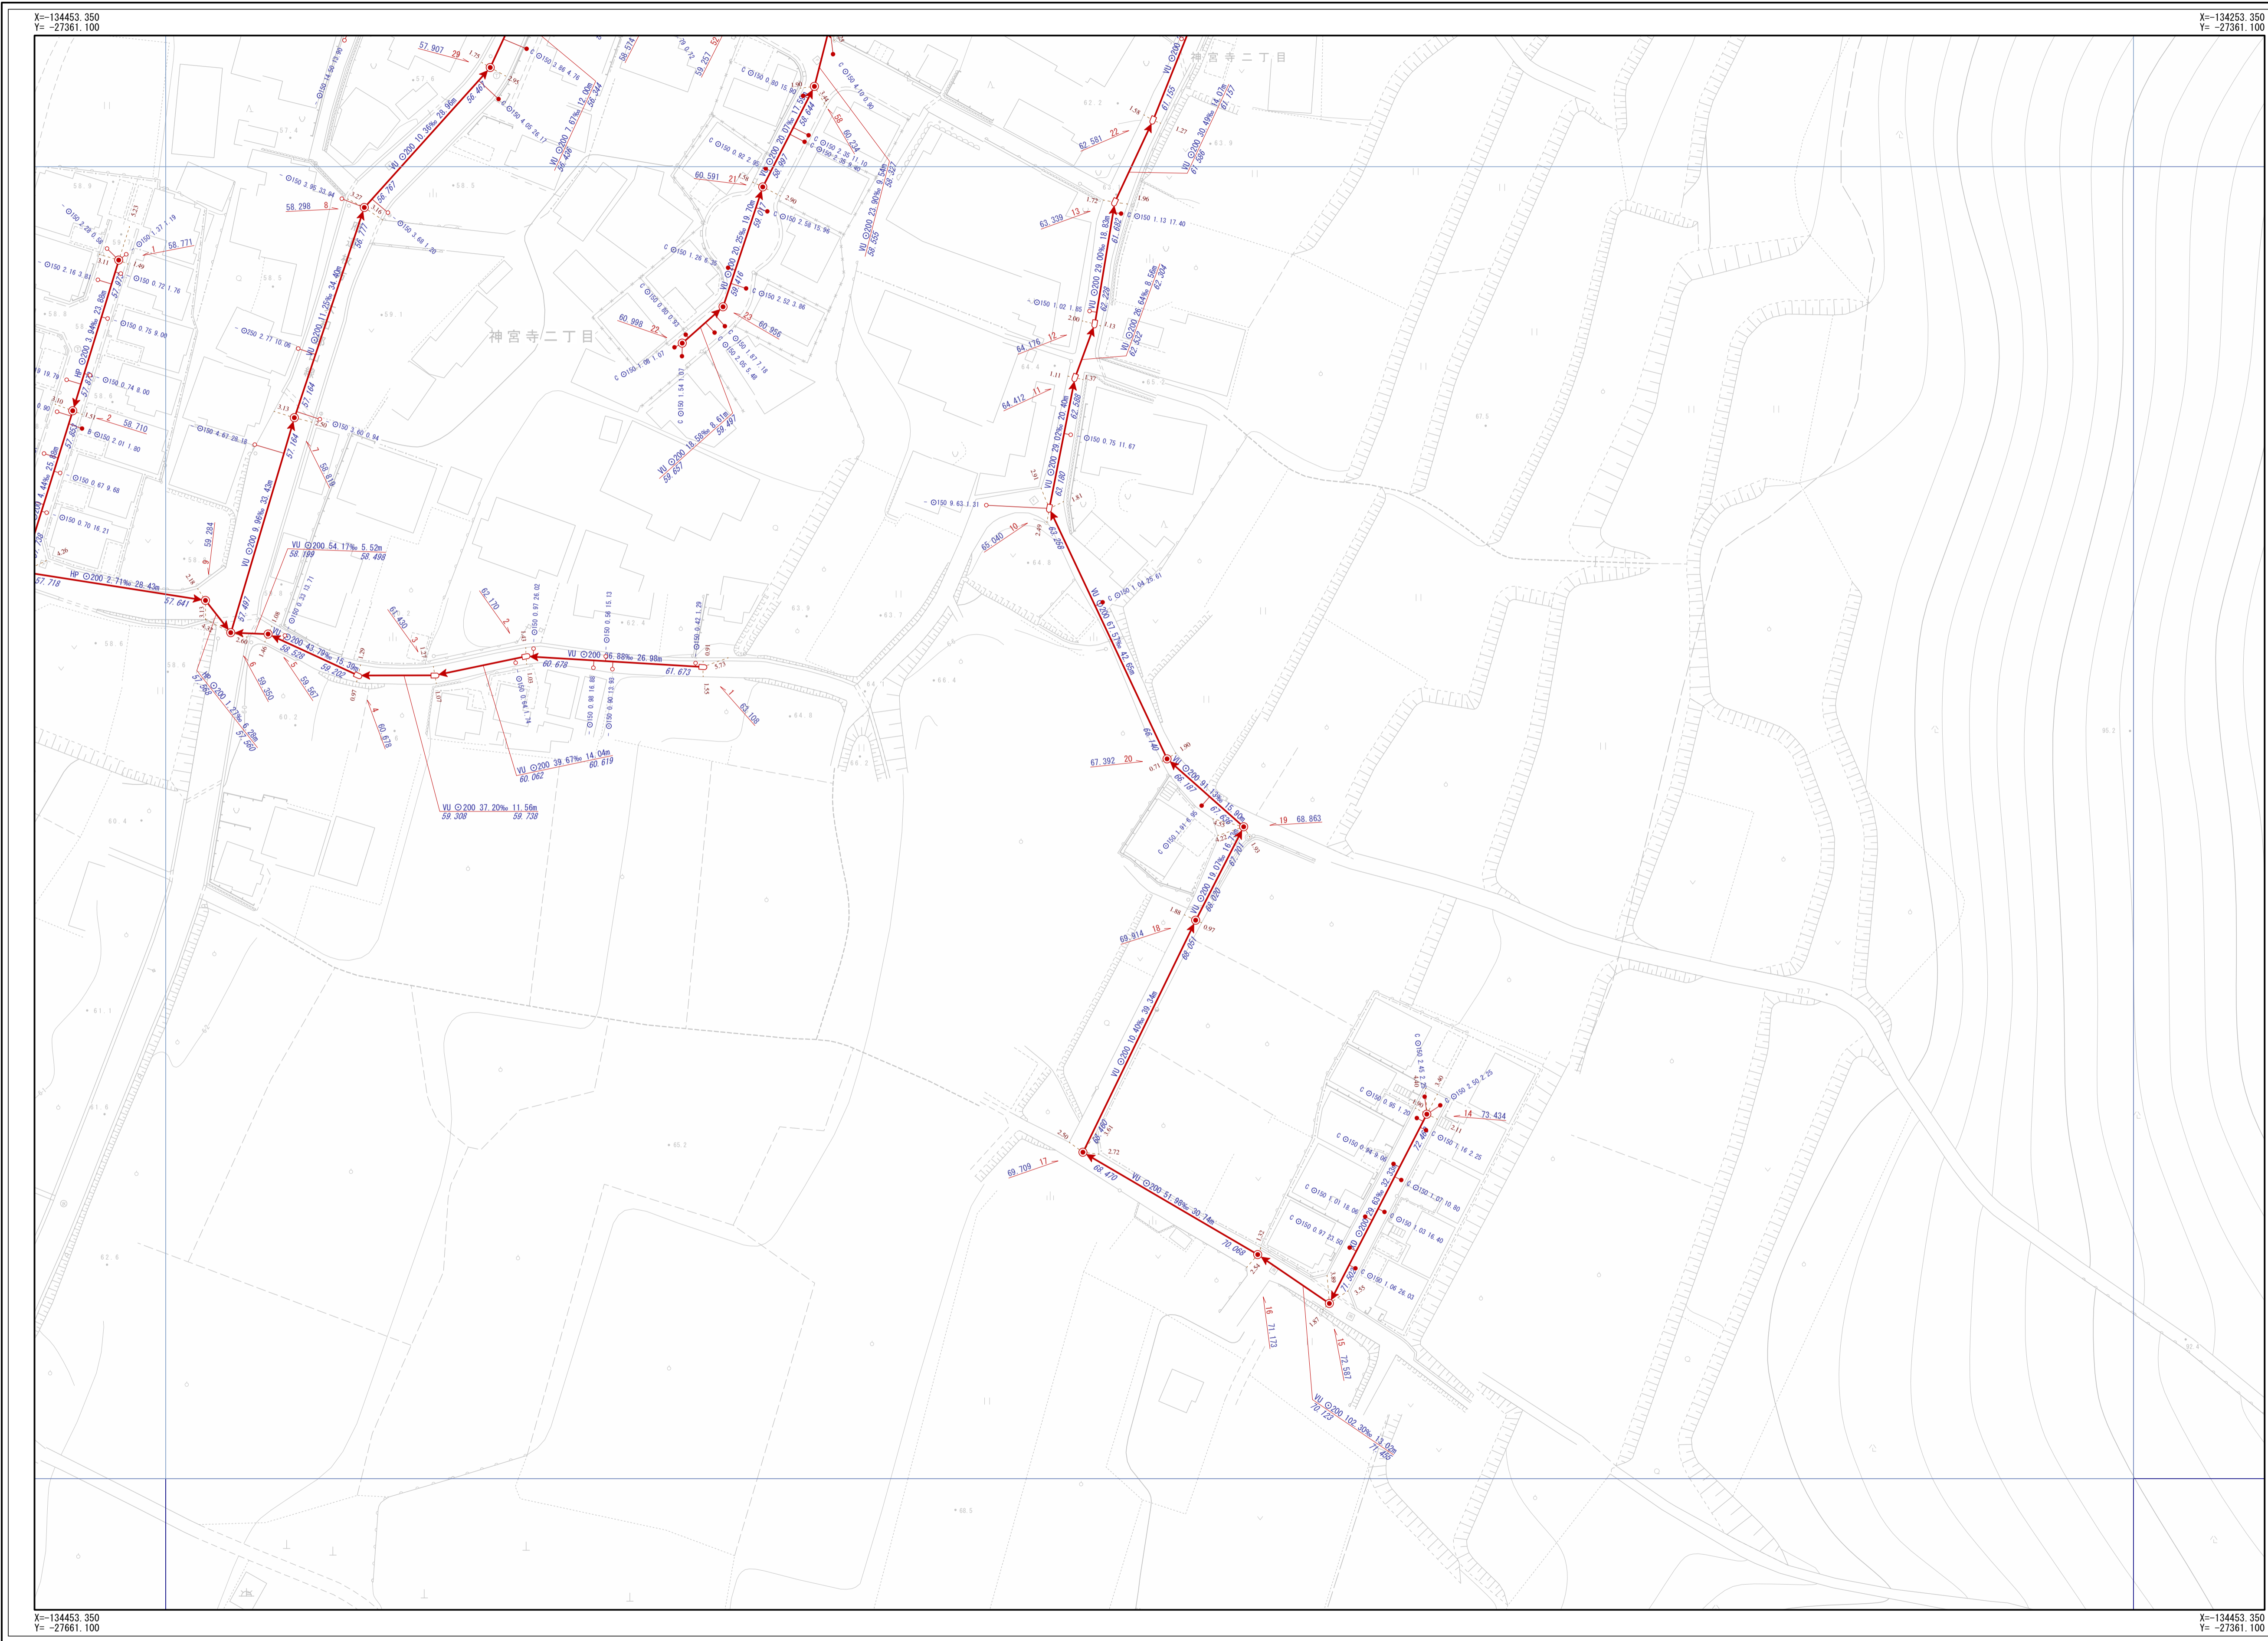


交野市下水道台帳

図面番号 M-09

L-08	M-08	N-08
L-09	M-09	N-09
L-10	M-10	N-10

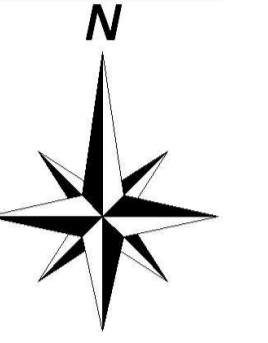

凡 例			
記号	名称		
	幹線管渠		
	枝線管渠		
	交野市管理		
	個人管理		
	大阪府管理		
	他市管理		
	既設管渠		
	撤去管渠		
	副管		
人 孔			
	1号人孔		小口径 (D)
	2号人孔		小口径 (E)
	3号人孔		小口径 (F)
	4号人孔		小口径 (G)
	5号人孔		小口径 (Z)
	6号人孔		小口径 (Z)
	0号人孔		特別人孔 (形状不明)
	楕円人孔		特別人孔 (楕円)
	馬蹄形人孔		特別人孔 (馬蹄形)
	Y号人孔		特別人孔 (Y字)
	特1号人孔		キャップ止
	特2号人孔		吐出口
	特3号人孔		ポンプ庫
	特4号人孔		処理場
	特7号人孔		属性変化点
	小口径 (A)		その他
	小口径 (B)		不明
	小口径 (C)		
中継ポンプ			
	マンホールポンプ (0号~4号人孔)		マンホールポンプ (形状不明)
注 意			
	Aφ200		bφ250
	Bφ300		Z
	Cφ350		未分類
	Dφ400		現況不明欄
	Eφ450		キャップ止
	Fφ500		不明
	aφ150		ポンプ側
人 孔 属 性			
人孔番号	標高		
	51 24.768		
管 渠 属 性			
管材質	管径	勾配	区間距離
	VU φ200	11.62‰	19.45m
管材質	管径	勾配	区間距離
	VU φ200	11.62‰	19.45m
取 付 管 属 性			
管径	管径	取付管延長	追加距離
	φ150	0.68	10.50
赤字形式表記			

交野市都市整備部下水道課

1/500

