



# 交野市下水道台帳

図面番号 N-04

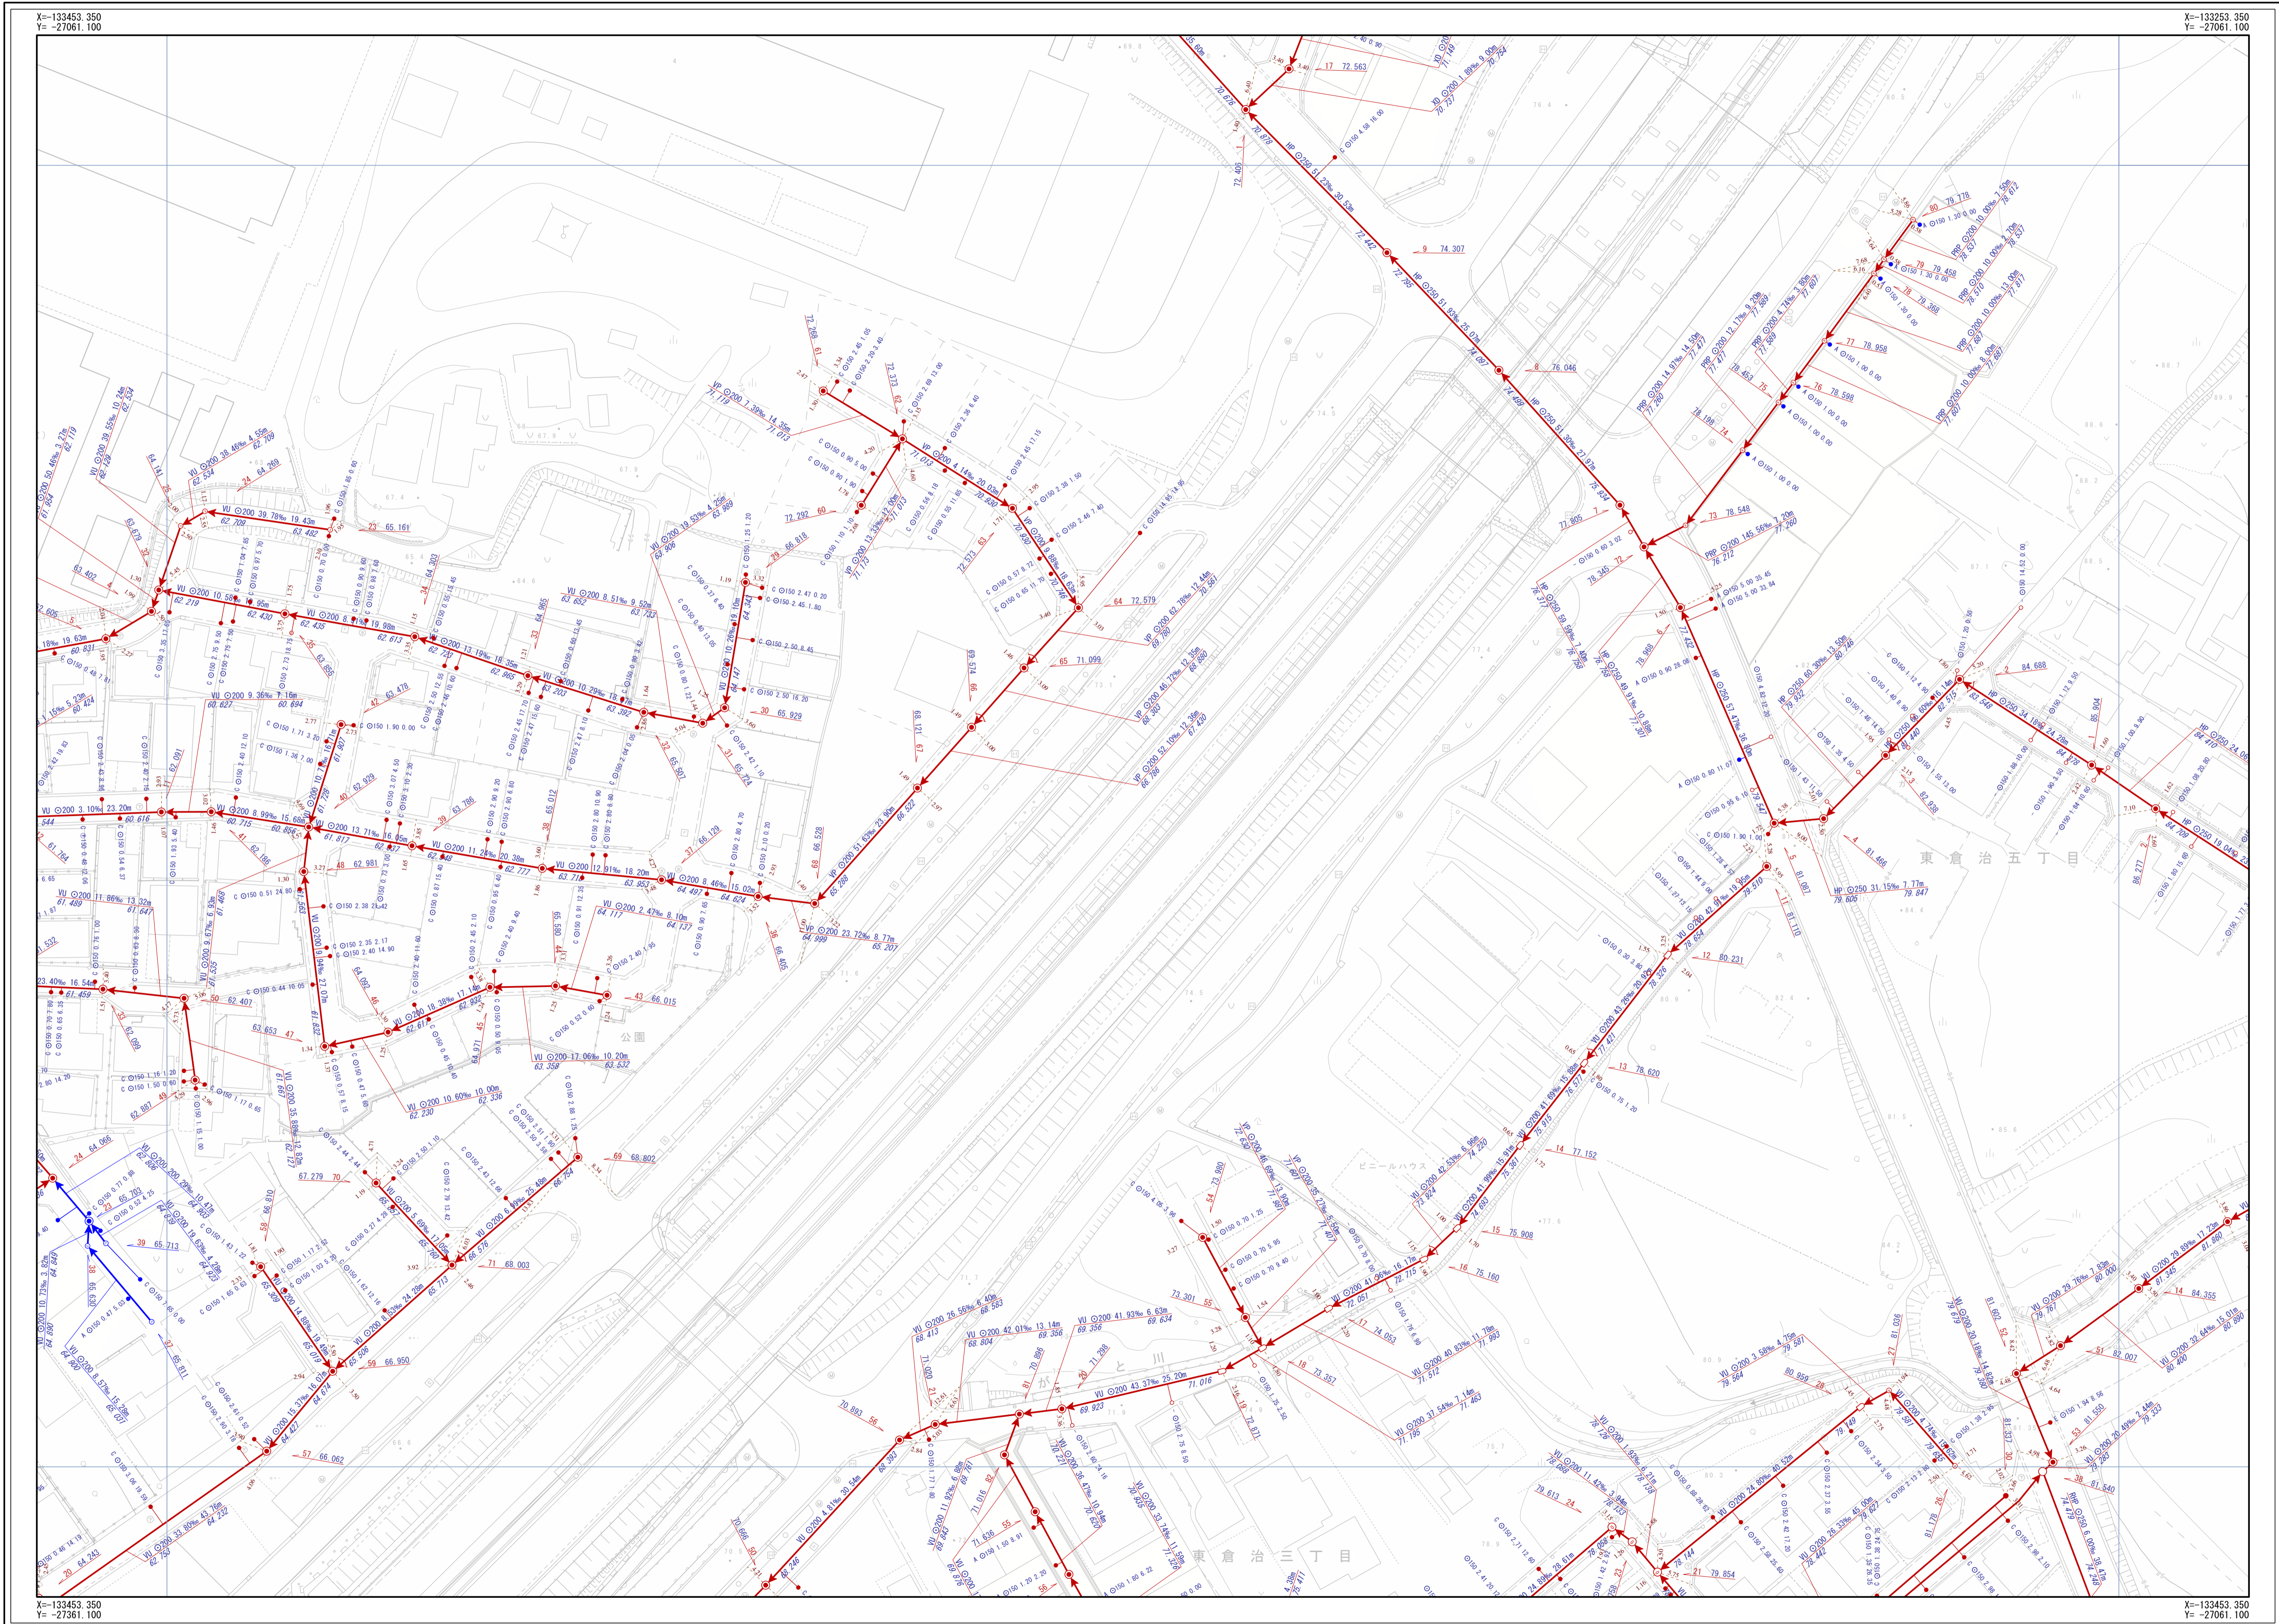

M-03	N-03	O-03
M-04	N-04	O-04
M-05	N-05	O-05

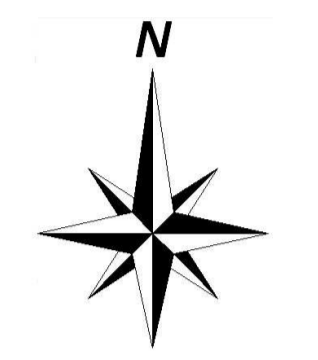

凡例	
記号	名称
(Red line with arrow)	幹線管渠
(Blue line with arrow)	枝線管渠
(Red line with arrow)	交野市管理
(Blue line with arrow)	個人管理
(Black line with arrow)	大阪府管理
(Green line with arrow)	城東管渠
(Dashed line with arrow)	撤去管渠
(Red line)	副管

人孔	
● (Red)	1号人孔
○ (Red)	2号人孔
○ (Red)	3号人孔
○ (Red)	4号人孔
○ (Red)	5号人孔
○ (Red)	6号人孔
○ (Red)	0号人孔
○ (Red)	馬蹄形人孔
○ (Red)	Y号人孔
○ (Red)	特1号人孔
○ (Red)	特2号人孔
○ (Red)	特3号人孔
○ (Red)	特4号人孔
○ (Red)	特5号人孔
○ (Red)	小口径 (A)
○ (Red)	小口径 (B)
○ (Red)	小口径 (C)
○ (Red)	小口径 (D)
○ (Red)	小口径 (E)
○ (Red)	小口径 (F)
○ (Red)	小口径 (G)
○ (Red)	小口径 (Z)
○ (Red)	小口径 (保留)
○ (Red)	特殊人孔 (保留)
○ (Red)	特殊人孔 (特殊形状)
○ (Red)	特殊人孔 (特殊形状)
○ (Red)	キャップ止
○ (Red)	吐け口
○ (Red)	ポンプ屋
○ (Red)	処理場
○ (Red)	風性変化点
○ (Red)	その他
○ (Red)	不明

中継ポンプ	
○ (Red)	マンホールポンプ
○ (Red)	マンホールポンプ

人孔属性	
● (Red)	Aφ200
● (Red)	Bφ300
● (Red)	Cφ350
● (Red)	Dφ400
● (Red)	Eφ450
● (Red)	Fφ500
● (Red)	aφ150
● (Red)	bφ250
● (Red)	Z
○ (Red)	未分類
○ (Red)	現況不明
○ (Red)	キャップ止
○ (Red)	不明
○ (Red)	ポンプ側

管渠属性	
○ (Red)	51 24.768

交野市都市整備部下水道課

1/500

