



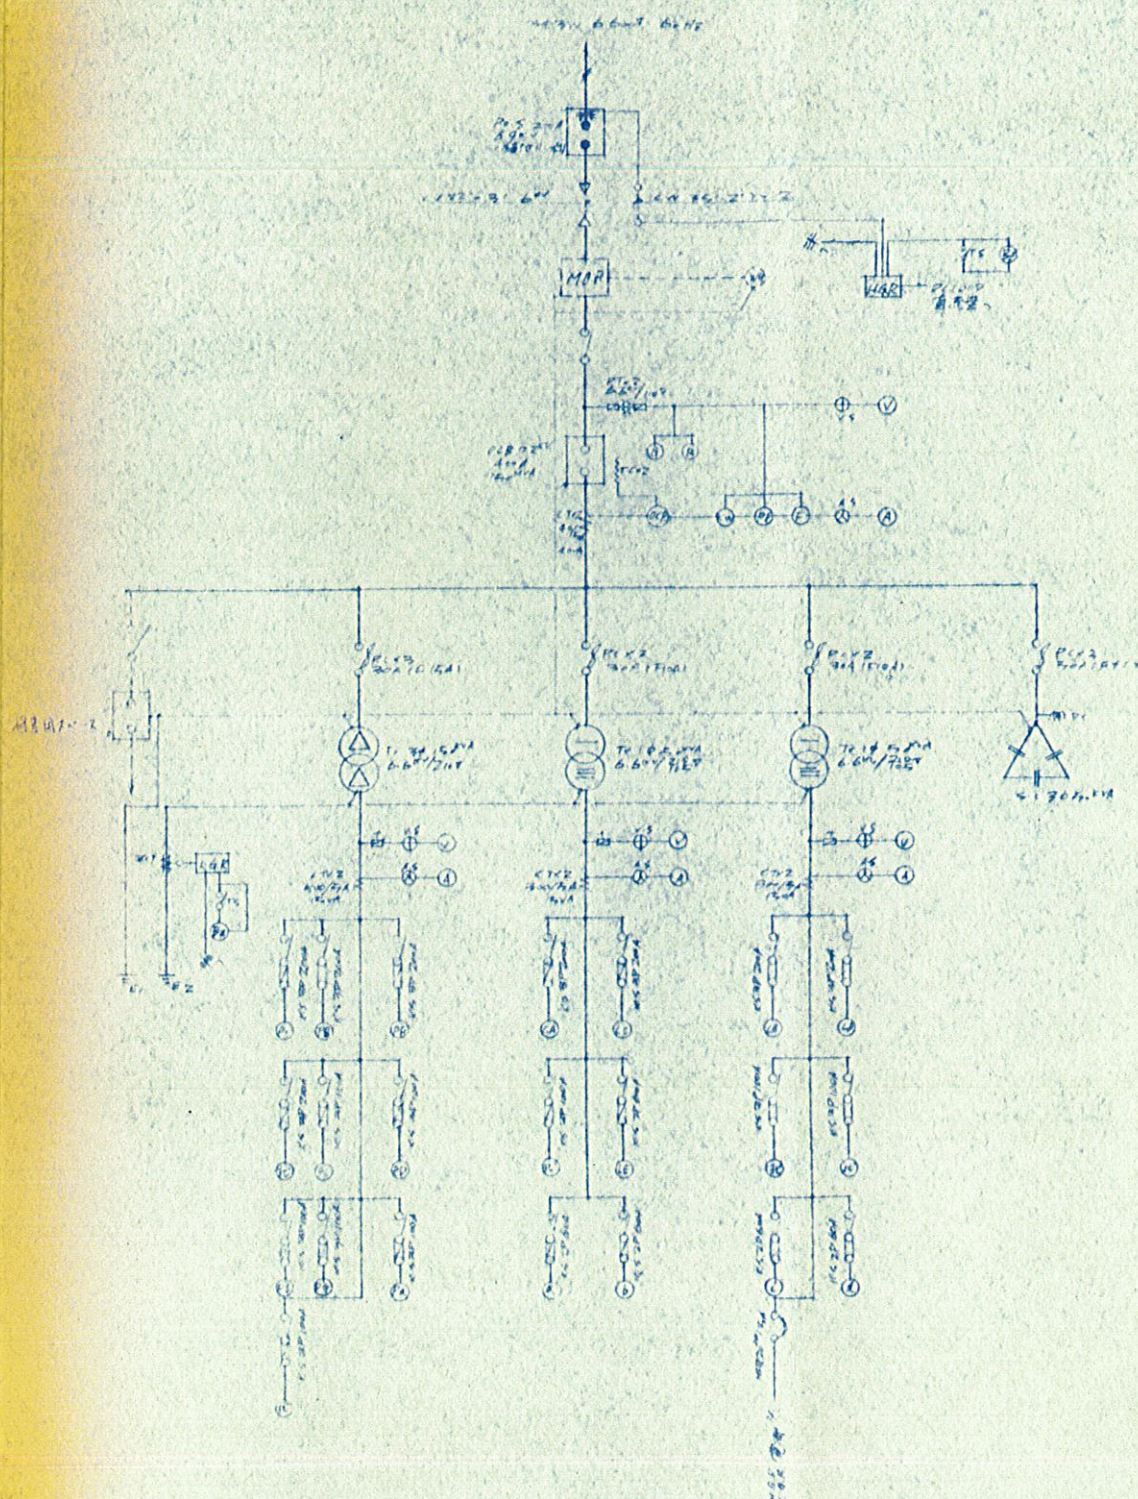

竣工图

交野町庁舎新築 工事費約150


SCALE.

NO. 302

CA 54676


