


現況 1階平面図

■■■■ 改修範囲


注記	月 日		工事名称	工事種別	図面名称			設計No.			
	変更				1階平面図			-			
					校閲	担当	製図	設計年月日	縮尺	ファイルNo.	図面No.
									S=1:300		

旧消費生活センター→ファミリーサポートセンター

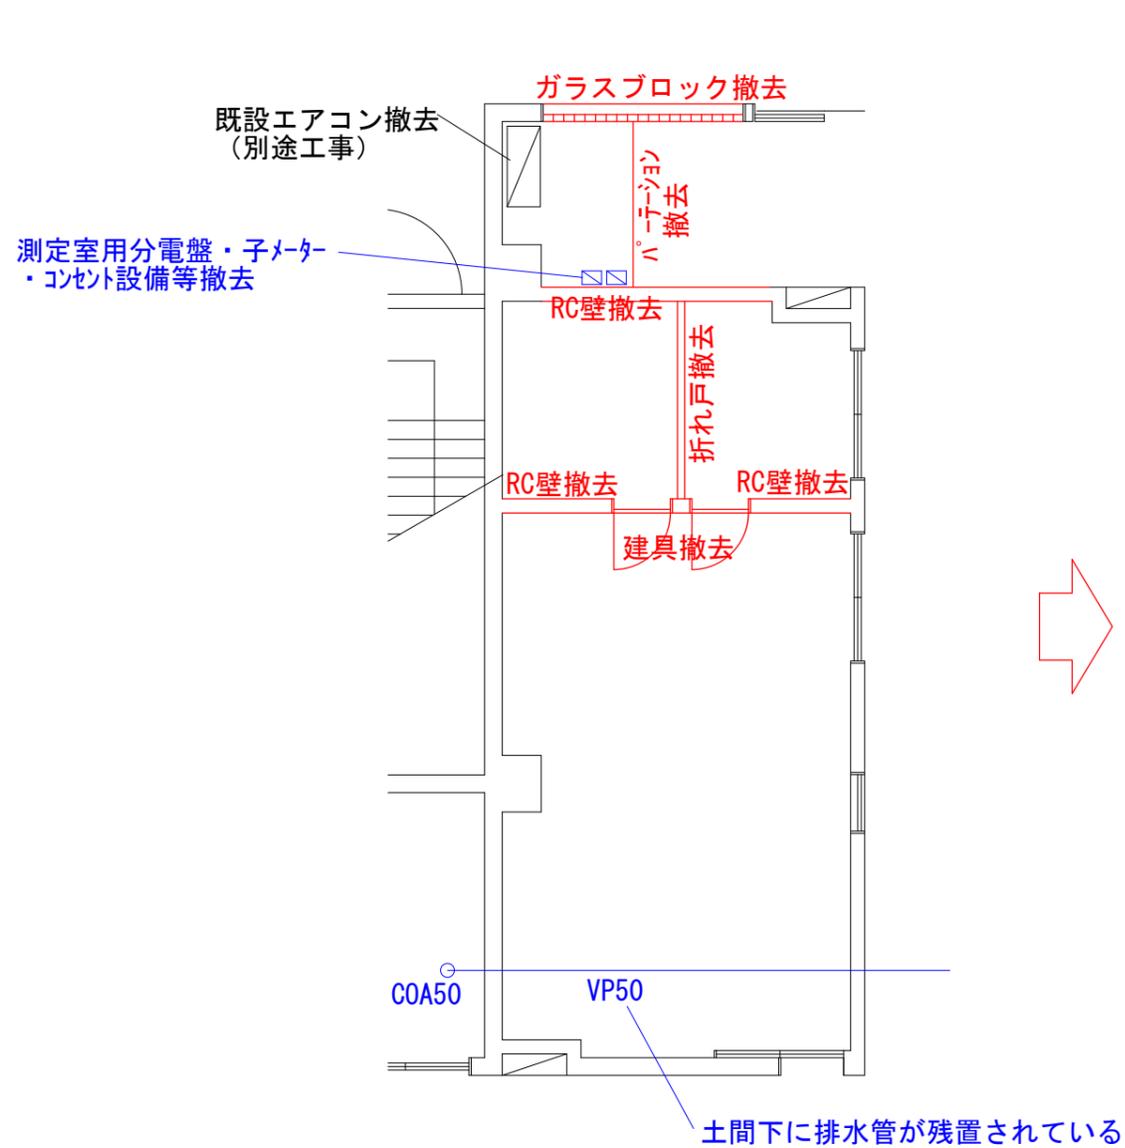

現況

※新築当時は浴室であったが、H23に事務室へと改修されている

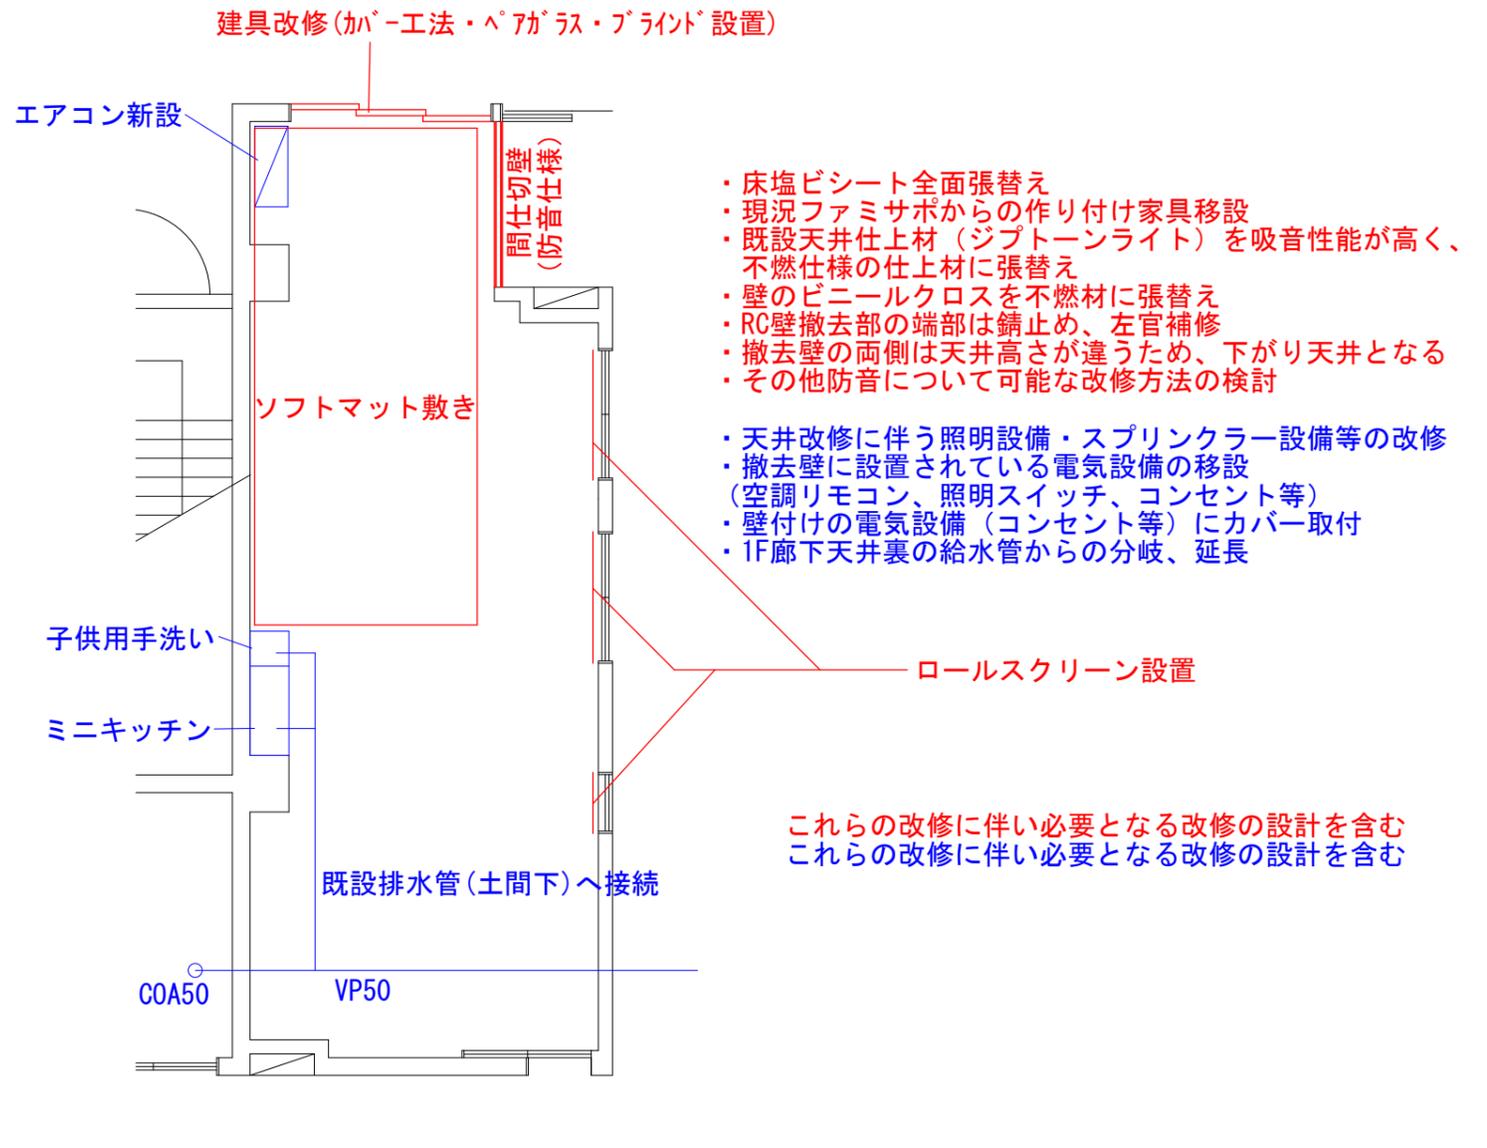


改修

赤字：建築改修設計業務委託内容
 青字：電気・機械設備改修設計業務委託内容

注記	月・日		工事名称	工事種別	図面名称			設計No.
	変更				校閲	担当	製図	設計年月日

参考：平成23年事務室への改修時図面

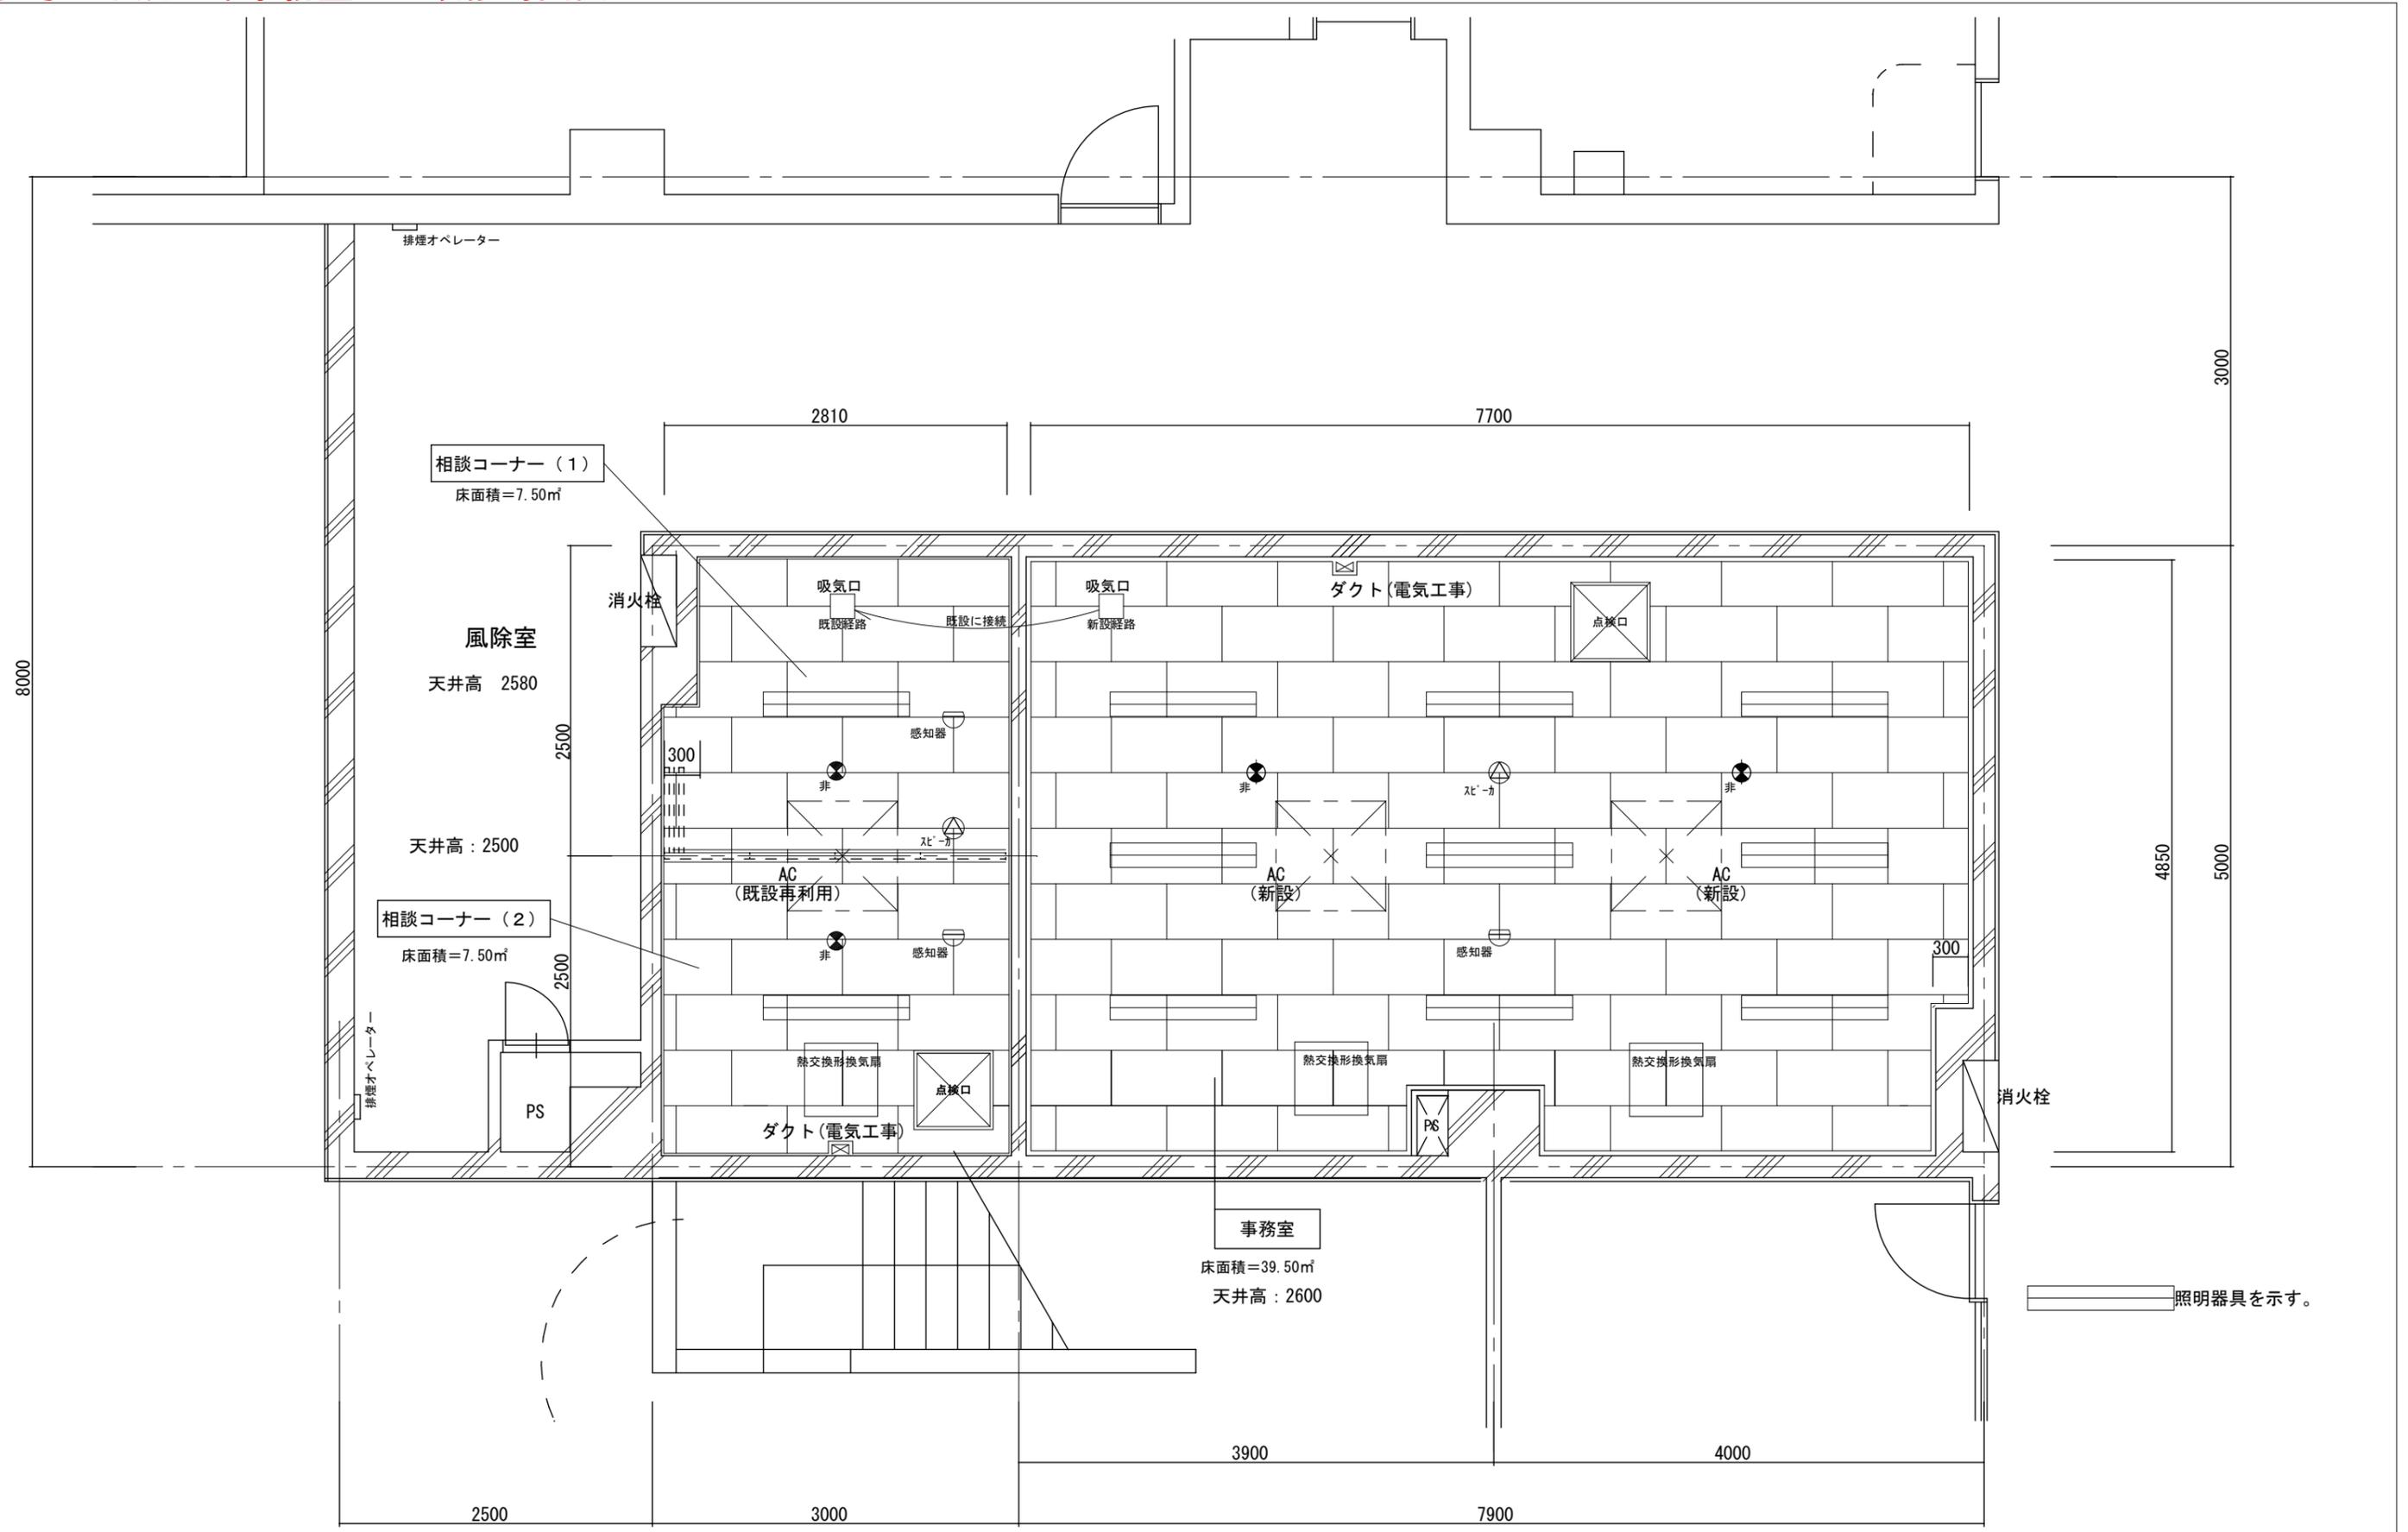

訂正事項	特記事項	工事名称 消費者相談コーナー移設工事	図面番号 A - 1 1
		図面名称 天井伏せ図	縮尺 S=1/50
			設計年月日 . .

照明器具を示す。